

10. wyszuki rzdów stanowiącą komplementarną całość z pozostałymi wyszukaniami projektu
11. wszystkie elementy i materiały można zamienić na równoważne, zasady równoważności ustala projektant architektury/inwestor
12. wszelkie wymiary, rzędne i nieściśności należy sprawdzić na budowie, w przypadku niezgodności z projektem architektonicznym, projektami branżowymi, a staniem ściniejącym należy poinformować projektanta architektury
13. użyte materiały powinny spełniać odpowiednie atesty,
14. w szczególności PRO
15. oznaczenia spaćków na tarasach dotyczyć warstw spaćkowych pod nawierzchnią traw
16. wszystkie obróbki blacharskie - lityn-cynt
17. należy wykonać przebiega instalacje tylko w miejscach oznaczonych na wyszukanich branżowych, w przestrzeniach do tego przeznaczonych
18. elementy konstrukcyjne wykonać według projektu konstrukcji
19. wyniki pomiarów siłkowych zgodnie z wyszukaniami elewacji, przekrojów
20. wymiary podano w centymetrach, pola powierzchni podano w metrach kwadratowych
21. wszelkie roboty budowlane należy prowadzić zgodnie ze sztuką budowlaną
22. wszelkie zmiany w stosunku do projektu powinny być uzgodnione z projektantem przed montażem urządzeń i elementów budowlanych obowiązków wykonawcy jest sprawdzić wymiar bezpośrednio na miejscu budowy
23. wszystkie materiały i elementy konstrukcyjne branżowych w projekcie architektonicznym należy zawsze konsultować z projektantem projektu architektonicznego oraz projektanta branżowego
24. o wszelkich wykrytych kolizjach należy niezwłocznie powiadomić projektanta projektu architektonicznego oraz projektantów projektów branżowych
25. Projekt architektoniczno-budowlany należy rozpatrywać łącznie z projektami branżowymi: konstrukcyjnym, wod./kan./c.o./elektrycznym/teleinżynieryjnym/ wentylacyjnym
26. Wszystkie wymiary podano w stanie surowym, bez wykończenia, stany podane powierzchnie pomieszczeń liczone są wg normy pn-iso 9836:1997
27. Ślany bez oznaczenia koloru i faktury / wykonacz należy wykończyć kolorem: NCS S1000-N.




Uwagi i opisy zamieszczone w części rysunkowej projektu stanowią integralną część niniejszego opracowania.
Projekt jest chroniony Prawem Autorskim (Dz.U.94/24/83)

**DOKUMENTACJA
POWYKONAWCZA**

2	PW-AR-01 PW-AR-02	30.11.2018	WPROWADZONO ZMIANY IZGODNE Z UWAGAMI DOTYCZĄCY PRZEKAZANEGO W DN. 27.09.2018
1	PW-AR-01 PW-AR-02	30.05.2018	DODANO SWIETNICE PANELE AKUST. DZIENIONO BARIERKI BAUTERADY, DODANO WYCIĄCZAKI PRZY WŁOŚCACH TECHNICZNYCH, DODANO KOTY WYCIĄCZKOWE W H.1, H.2, H.3, H.663, H.664

kolorem czerwonym

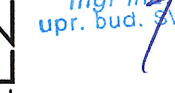			
			
			
KANON ARCHITEKCI JANDER ZUTERKE & S. J. ul. Włocławska 73, 90-015 Łódź, tel. 42 637 22 00 www.kanonarchitekci.pl			

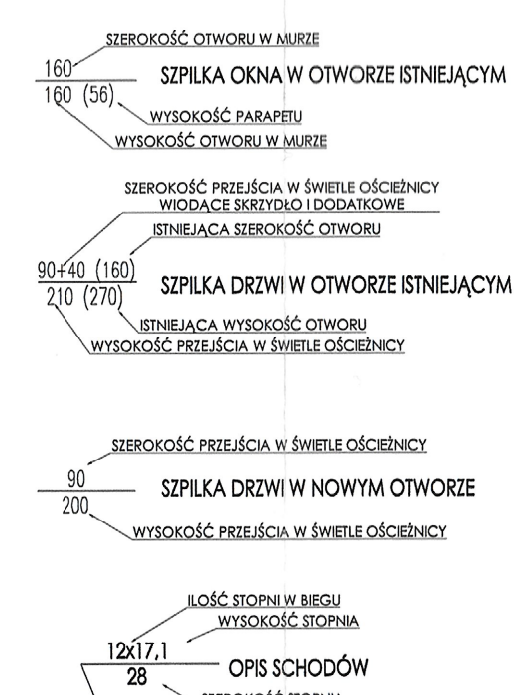

POMIESZCZENIA
NAZWA POMIESZCZENIA

A.1.4 WYSTAWA STAKA

95.13m² GRES 60x60

Sufit podw. H=300CM

TABELA POMIESZCZENIA

MATERIAŁ POSADZKI

WYSOKOŚĆ SUFITU PODWIESZANEJ


POWIERZCHNIA POMIESZCZENIA

PANEL AKUSTYCZNY DWUSTRONNY 60x60cm MONTOWANY NA ŚCIANIE. STRONA ROZPRASZAJĄCA SKŁADA SIĘ Z 1 SZT. PANELA ROZPRASZAJĄCEGO 30x60cm, STRONA POCHŁANIAJĄCA SKŁADA SIĘ Z 1 SZT. PANELA POCHŁANIAJĄCEGO 30x60cm. DOLNA KRAWĘDZ 140 cm PODŁOGA.

1 x PANEL AKUSTYCZNY 50x50cm ZABUDOWANY NA PODKONSTRUKCJĘ WYKONANĄ Z TWARDEGO WĘGLA MINERALNEGO O GRUBOŚCI 10cm. DOLNA KRAWĘDZ 145cm PODŁOGA.

1 x PANEL AKUSTYCZNY 50x50cm KLEJONY DO ŚCIANY. DOLNA KRAWĘDZ 130cm PODŁOGA.

CZARNĄ TĘKWINA WYKONCZOWANA NA STELAŻACH

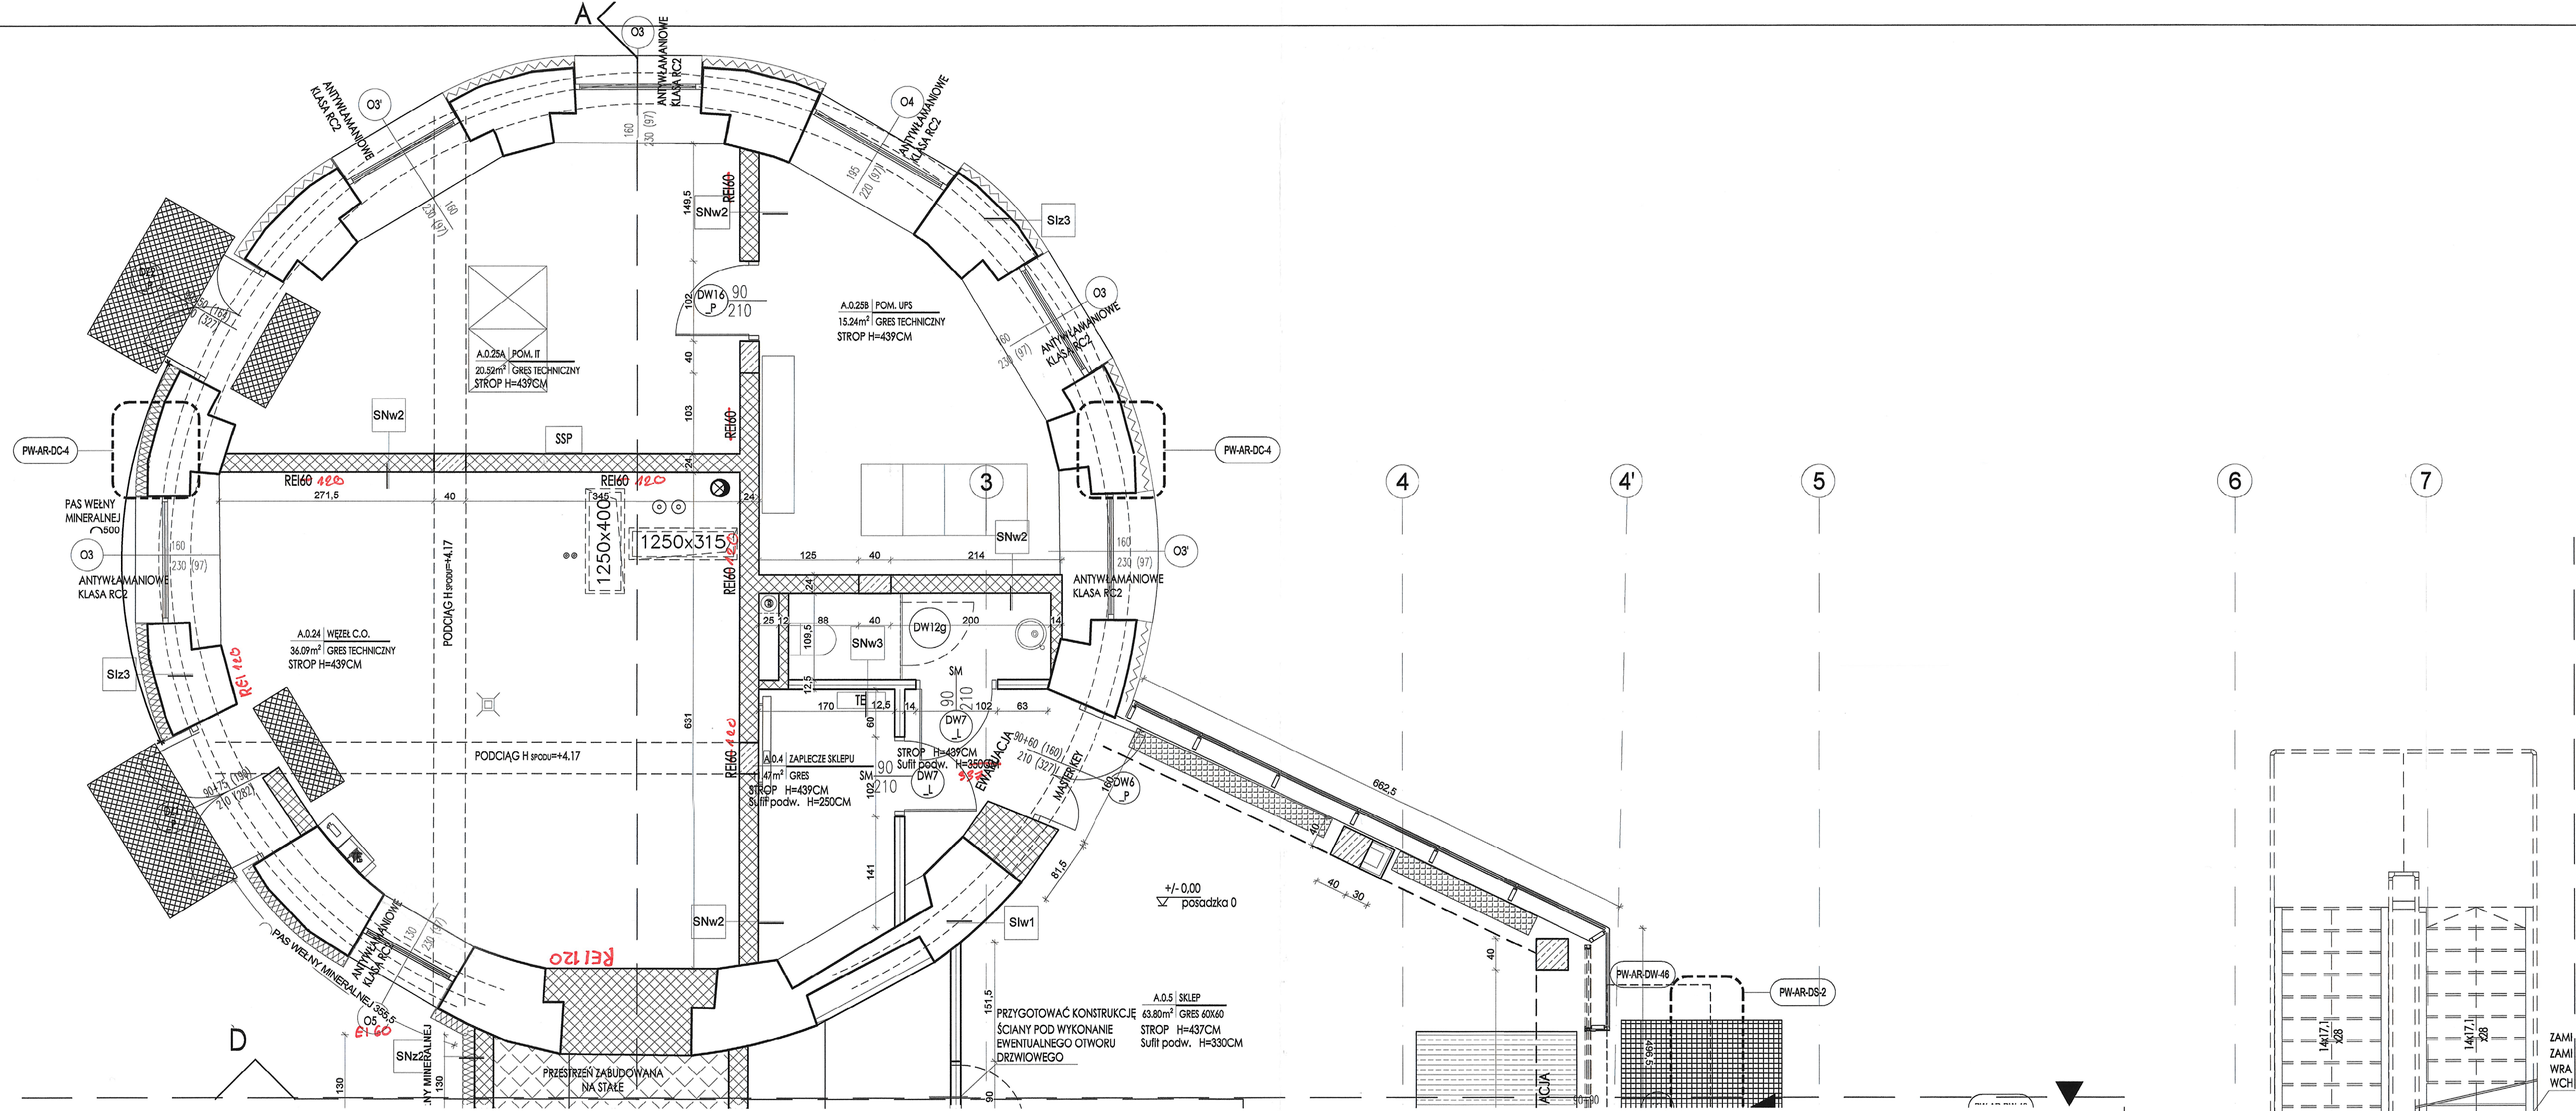

Strz	ŚCIANA ZEWNĘTRZNA
42-81 cm	cegła istniejąca poddana renowacji / tylny zewnętrzny szalikowy kotłownik NCS-S2005-V206 <i>42-81 cm - 16 m - 1 kł. ok. 70 - 16 m 50%</i>
-	ściana istniejąca murowana z cegły ceramicznej pełnej
17 cm	izolacja termiczna wewnętrzna systemowa
-	wykończenie ściany: - tapanie z włókna szklanego i pomalowanie farbą lateksową lub - płytką ścienną (pomieszczenia higieniczno-sanitarne); kolor wg rysunku aranżacji PIV-AR-9/14
Strz	ŚCIANA ZEWNĘTRZNA KŁATKI SCHODOWEJ
42-81 cm	cegła czerwonka płytka istniejąca poddana renowacji / tylny zewnętrzny szalikowy kotłownik NCS-S2005-V206 <i>42-81 cm - 16 m - 1 kł. ok. 70 - 16 m 50%</i>
-	ściana istniejąca murowana z cegły ceramicznej pełnej
8 cm	izolacja termiczna wewnętrzna systemowa
-	wykończenie ściany: - tapanie z włókna szklanego i pomalowanie farbą lateksową lub - płytką ścienną (pomieszczenia higieniczno-sanitarne); kolor wg rysunku aranżacji PIV-AR-9/14
Strz	ŚCIANA ZEWNĘTRZNA DAWNYCH PODSTAW CHŁODNI
1,5 cm	tylny zewnętrzny stylizowany o fakturze betonu architektonicznego
15 cm	stropian elewacyjny EPS F70
34-100 cm	ściana istniejąca
-	tylny cementowo-wapienny / tylny gipsowy
-	wykończenie ściany: - tapanie z włókna szklanego i pomalowanie farbą lateksową lub - płytką ścienną (pomieszczenia higieniczno-sanitarne); kolor wg rysunku aranżacji PIV-AR-9/14

Slw1	ŚCIANA WEWNĘTRZNA
-	wykończenie ściany: - tapyt z włókna szklanego i pomalowanie farbą lateksową lub - płytką ścienną (pomieszczenia higieniczno-sanitarne); kolor wg rysunku aranżacji PWA-R-9/14
1,5 cm	tynk cementowo-wapienny / tynk gipsowy
42-100 cm	ściana istniejąca
1,5 cm	tynk cementowo-wapienny / tynk gipsowy
-	wykończenie ściany: - tapyt z włókna szklanego i pomalowanie farbą lateksową lub - płytką ścienną (pomieszczenia higieniczno-sanitarne); kolor wg rysunku aranżacji PWA-R-9/14
Slw2	ŚCIANA WEWNĘTRZNA
18 cm	<u>panele akustyczne wg projektu wykonawcy</u> <u>akustyczne-wnętrze</u> wykończenie ściany: - tapyt z włókna szklanego i pomalowanie farbą lateksową lub - płytką ścienną (pomieszczenia higieniczno-sanitarne); kolor wg rysunku aranżacji PWA-R-9/14
1,5 cm	tynk cementowo-wapienny / tynk gipsowy
56-76 cm	ściana istniejąca murowana
1,5 cm	tynk cementowo-wapienny / tynk gipsowy
-	wykończenie ściany: - tapyt z włókna szklanego i pomalowanie farbą lateksową lub - płytką ścienną (pomieszczenia higieniczno-sanitarne); kolor wg rysunku aranżacji PWA-R-9/14

SNz1		ŚCIANA ZEWNĘTRZNA <i>REBIM NIN-KALK PUTZ - FGLM 5001</i>
1,5 cm	-	tylnk zewnętrzny szklitkowy kolor <i>szary-NCS S2005-Y20R</i>
24 cm	-	ściana murowana z bloczków szklitkowych
17 cm	-	izolacja termiczna wewnętrzna systemowa
-	-	wykończenie ściany: - tapetą z wzorka szklanego i pomalowanie farbą lateksową lub - płytką ścienną (pomieszczenia higieniczno-sanitarne); kolor wg rysunku aranżacji PW-AR-8/14
SNz2		ŚCIANA ZEWNĘTRZNA
1,5 cm	-	tylnk zewnętrzny szklitkowy o fakturze betonu architektonicznego
15 cm	-	styropian elewacyjny EPS 70
24 cm	-	ściana murowana z bloczków szklitkowych
-	-	wykończenie ściany: - tapetą z wzorka szklanego i pomalowanie farbą lateksową lub - płytką ścienną (pomieszczenia higieniczno-sanitarne); kolor wg rysunku aranżacji PW-AR-8/14
SNz3		ŚCIANA ZEWNĘTRZNA
1,5 cm	-	tylnk zewnętrzny szklitkowy o fakturze betonu architektonicznego
15 cm	-	styropian elewacyjny EPS 70
24 cm	-	ściana murowana z bloczków szklitkowych
5 cm	-	styropian elewacyjny EPS 70
1,5 cm	-	tylnk zewnętrzny szklitkowy

ŚNIĄCA WEWNĘTRZNA	
SNw1	- wykończenie ściany: - tapeutę z włókna szklanego i pomalowanie farbą lateksową lub - płytkę ścienną (pomieszczenia higieniczno-sanitarne); kolor wg rysunów aranżacji PWAR-9/14 1,5 cm tynk cementowo-wapienny / tynk gipsowy 24 cm ściana murowana z cegiełków silikatowych 1,5 cm tynk cementowo-wapienny / tynk gipsowy - wykończenie ściany: - tapeutę z włókna szklanego i pomalowanie farbą lateksową lub - płytkę ścienną (pomieszczenia higieniczno-sanitarne); kolor wg rysunów aranżacji PWAR-9/14 15 cm panele akustyczne wg projektu wykonanego wnieř
ŚNIĄCA WEWNĘTRZNA	
SNw2	- wykończenie ściany: - tapeutę z włókna szklanego i pomalowanie farbą lateksową lub - płytkę ścienną (pomieszczenia higieniczno-sanitarne); kolor wg rysunów aranżacji PWAR-9/14 1,5 cm tynk cementowo-wapienny / tynk gipsowy 24 cm ściana murowana z cegiełków silikatowych 1,5 cm tynk cementowo-wapienny / tynk gipsowy - wykończenie ściany: - tapeutę z włókna szklanego i pomalowanie farbą lateksową lub - płytkę ścienną (pomieszczenia higieniczno-sanitarne); kolor wg rysunów aranżacji PWAR-9/14

SNw0	ŚCIANA WEWNĘTRZNA
-	wykończenie ściany: - tapetą z włókna szklanego i pomalowanie farbą lateksową lub - pigment ścienny (pomieszczenia higieniczno-sanitarne); kolor wg rysunku aranżacji PWA-AR-9/14
12,5-60 cm	- pigment gips-karton i włókno-karton z podwójnym oplytowaniem 2,6cm - sztafaż z wypełnieniem z wełny mineralnej akustycznej 7,5cm - pigment gips-karton i włókno-karton z podwójnym oplytowaniem 2,6cm
-	wykończenie ściany: - tapetą z włókna szklanego i pomalowanie farbą lateksową lub - pigment ścienny (pomieszczenia higieniczno-sanitarne); kolor wg rysunku aranżacji PWA-AR-9/14
SNw4	ŚCIANA WEWNĘTRZNA
-	wykończenie ściany: - tapetą z włókna szklanego i pomalowanie farbą lateksową lub - pigment ścienny (pomieszczenia higieniczno-sanitarne); kolor wg rysunku aranżacji PWA-AR-9/14
1,5 cm	tynek cementowo-wapniowy / tynek gipsowy
12 cm	ściana murowana z bloczków silikatowych
1,5 cm	tynek cementowo-wapniowy / tynek gipsowy
-	wykończenie ściany: - tapetą z włókna szklanego i pomalowanie farbą lateksową lub - pigment ścienny (pomieszczenia higieniczno-sanitarne); kolor wg rysunku aranżacji PWA-AR-9/14

SNw6		ŚCIANA WEWNĘTRZNA	
1,5 cm	-	wykończenie ściany pod pracę dla grafika / tynk cementowo-wapniowy	
20 cm	-	ściana żelbetowa - styło windyowy	
SNw6		ŚCIANA WEWNĘTRZNA	
-	-	wykończenie ściany: - tapetą z włókna szklanego i pomalowanie farbą lateksową lub - płytką ścienną (pomieszczenia higieniczno-sanitarne); kolor wg rysunów aranżacji PW-AR-9/14	
1,5 cm	-	tynk cementowo-wapniowy / tynk gipsowy	
18 cm	-	ściana murowana z bloczków silikatowych	
1,5 cm	-	tynk cementowo-wapniowy / tynk gipsowy	
-	-	wykończenie ściany: - tapetą z włókna szklanego i pomalowanie farbą lateksową lub - płytką ścienną (pomieszczenia higieniczno-sanitarne); kolor wg rysunów aranżacji PW-AR-9/14	
SNw7		ŚCIANA WEWNĘTRZNA	
-	-	wykończenie ściany: - tapetą z włókna szklanego i pomalowanie farbą lateksową lub - płytką ścienną (pomieszczenia higieniczno-sanitarne); kolor wg rysunów aranżacji PW-AR-9/14	
12,5 cm	-	- płyty gips-karton / wkładno-karton z podwójnym oplytowaniem - stelaż z wypełnieniem z wełny mineralnej akustycznej	2,5cm 7,5cm
-	-	- płyty gips-karton / wkładno-karton z podwójnym oplytowaniem	2,5cm
-	-	wykończenie ściany: - tapetą z włókna szklanego i pomalowanie farbą lateksową lub - płytką ścienną (pomieszczenia higieniczno-sanitarne); kolor wg rysunów aranżacji PW-AR-9/14	
15 cm	-	panele akustyczne wg projektu wykonawczego wnętr	

