

10. wyszukić źródeł stanowiących komplementarną całość z pozostałymi rysunkami projektu
11. wszystkie elementy i materiały można zamienić na równoważne, zasady równoważności ustala projektant architektury/inwestor
12. wszelkie wymiary, reguły i nieścisłości należy sprawdzić na budowie, w przypadku niezgodności z projektem architektonicznym, projekta branżowymi, a stanem istniejącym należy poinformować projektanta architekta
13. użyte materiały powinny spełniać odpowiednie atesty, w szczególności NRO
14. oznaczenia spałków na tarasach dotyczyć warstw spałkowych pod powierzchnią tarasów
15. wszelkie obróbki blacharskie - litym-cynk
16. należy wykonać precyzyjne instalacje tylko w miejscach oznaczonych na rysunkach branżowych, w przestrzeniach do tego przeznaczonych
17. elementy konstrukcyjne wykonać według projektu konstrukcji
18. linki metalowe siłownice zgodnie z polskimi specyfikacjami, przekrój wymiar podany w centymetrach, poka p powierzchni podano w metrach kwadratowych
19. wszelkie roboty budowlane należy prowadzić zgodnie ze sztuką budowlaną
20. wszelkie zmiany w stosunku do projektu powinny być uzgodnione z projektantem
21. przed montażem urządzeń i elementów budowlanych obowiązków wykonawcy jest sprawdzić wymiar bezpośrednio na miejscu budowy
22. wszystkie elementy konstrukcyjne branżowymi oraz projektem architektonicznym należy zawsze konsultować z projektantem projektu architektonicznego oraz projektu branżowego
23. o wszelkich wykrytych kosztach należy niezwłocznie powiadomić projektanta projektu architektonicznego oraz projektantów projektów branżowych
24. Projekt architektoniczno-budowlany należy rozpatrywać łącznie z projektem branżowymi: konstrukcyjny wod. kan./ c.o. elektryczny/ teleinformatyczny/ wentylacji
25. Wszystkie wymiary podane są w stanie surowym, bez wykończenia ścian podłone powierzchnie pomieszczeń liczone są wg normy pn-iso 9836:1997
26. Ściany bez oznaczenia koloru i faktury / wykończenia należy wykończyć kolorem: NCS 1010-N.

10. wyszukić źródeł stanowiących komplementarną całość z pozostałymi rysunkami projektu
11. wszystkie elementy i materiały można zamienić na równoważne, zasady równoważności ustala projektant architektury/inwestor
12. wszelkie wymiary, reguły i nieścisłości należy sprawdzić na budowie, w przypadku niezgodności z projektem architektonicznym, projekta branżowymi, a stanem istniejącym należy poinformować projektanta architekta
13. użyte materiały powinny spełniać odpowiednie atesty, w szczególności NRO
14. oznaczenia spałków na tarasach dotyczyć warstw spałkowych pod powierzchnią tarasów
15. wszelkie obróbki blacharskie - litym-cynk
16. należy wykonać precyzyjne instalacje tylko w miejscach oznaczonych na rysunkach branżowych, w przestrzeniach do tego przeznaczonych
17. elementy konstrukcyjne wykonać według projektu konstrukcji
18. linki metalowe siłownice zgodnie z rysunkami elewacji, przekrój w wymiarach podanych w centymetrach, pola powierzchni podano w metrach kwadratowych
19. wszelkie roboty budowlane należy prowadzić zgodnie ze sztuką budowlaną
20. wszelkie zmiany w stosunku do projektu powinny być uzgodnione z projektantem
21. przed montażem urządzeń i elementów budowlanych obowiązków wykonawcy jest sprawdzić wymiar bezpośrednio na miejscu budowy niezgodności z projektem architektury branżowymi oraz projektem architektonicznym należy zawsze konsultować z projektantem projektu architektonicznego oraz projektu branżowego
22. o wszelkich wykrytych kosztach należy niezwłocznie powiadomić projektanta projektu architektonicznego oraz projektantów projektów branżowych
23. Projekt architektoniczno-budowlany należy rozpatrywać łącznie z projektem branżowymi: konstrukcyjnym: wod. kan./ c.o. elektrycznym/ teleinformatycznym/ wentylacji
24. Wszystkie wymiary podane są w stanie surowym, bez wykończenia ścian podłone powierzchnie pomieszczeń liczone są wg normy pn-iso 9836:1997
25. Ściany bez oznaczenia koloru i faktury/ wykończenia należy wykończyć kolorem: NCS 1010-00.

Uwagi i opisy zamieszczone w części rysunkowej projektu stanowią integralną część niniejszego opracowania.
Projekt jest chroniony Prawem Autorskim (Dz.U.94/24/83)

Zmiany naniesione

**DOKUMENTACJA
POWYKONAWCZA**

2	PW-AR-03 PW-AR-04	30.11.2018	WPROWADZONO ZMIANY ZGODNE Z UWAGAMI DO PROJEKTU PRZEKAZANEGO W DN. 27.09.2018
1	PW-AR-03 PW-AR-04	30.05.2018	DODANO SUWNICZE I USTROJE AKUSTYCZNE, ZMIENIONO BARIERKI I BALUSTADY, ZMIANIA UKŁADU ŚCIAN POWIĘDZY POM. A.1.6 I A.1.8, ZMIANIA WITRYNY W5, ZMIANIA OKIEN DW030_FUJ, DW040_FUJ, ZMIANIA DRZWI NA WITRYNE W6, ZMIANIA ŁŁOŚCI DRZWI DW170 DODANO DRZWI DW120
NR REWIZJI	NR RYS.	DATA	ZMIANY

Dział Inwestycji
wzrostu daty



03 GRU. 2013

L.dz.



KANON

TYTUŁ: PROJEKT:		PROJEKT WYKONAWCZY PRZEBUDOWY, NADBUDOWY I ROZBUDOWY ZESPÓŁU DAWNYCH WARSZĄTKÓW NA POTRZEBY "CENTRUM KOMISJI I NARRACJI INTERAKTYWNE" I ODCZYT PRZY UL. TARGOWIA 1/3 KATEGORIA IX WRZĄZ Z INSTALACJAMI W TERENIE: WODY, KANALIZACJA SANITARNEJ I DESZCZOWEJ ORAZ INSTALACJAMI ELEKTRYCZNYMI I TELETECHNICZNYMI ORAZ ROZBÓRKA BUDYNKU MAGAZYNOWEGO			
INWESTOR:		EC1 ŁÓDŹ - MIASTO KULTURY W ŁÓDZI			
ADRES INWESTYCJI:		UL. TARGOWIA 1/3 90-022 ŁÓDŹ DZ. NR EWID.: 180/006, 180/011 FRAGMENTY DZ. NR EWID.: 180/002, 180/018, 180/016 ODRĘB. 9-6			
TYTUŁ RYS:		RZUT I PIĘTRA CZ. 2 RZUT ARCHITEKTONICZNY		PW-RS- PW-AR-04 PODPIS 	
BRANŻA:		ARCHITEKTURA			
GL. PROJEKTANT		mgr inż. arch. Piotr Zutekier ul.p.bud. nr 1058797w.			
PROJEKTANT		mgr inż. arch. Małgorzata Knapke			
WSPÓŁPRACA		mgr inż. arch. Mariusz Cieślak			
WSPÓŁPRACA		mgr inż. arch. Karolina Owczarek			
WSPÓŁPRACA		mgr inż. arch. Michał Chociński			
WSPÓŁPRACA		Małgorzata Rutkowska			
DATA	30.11.2018	SKALA	1 : 50	REWIZJA	2

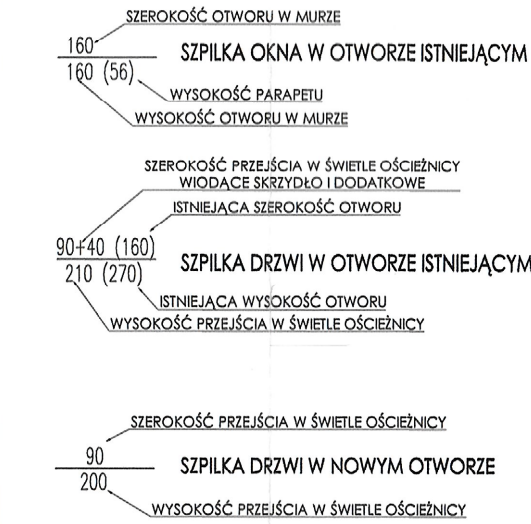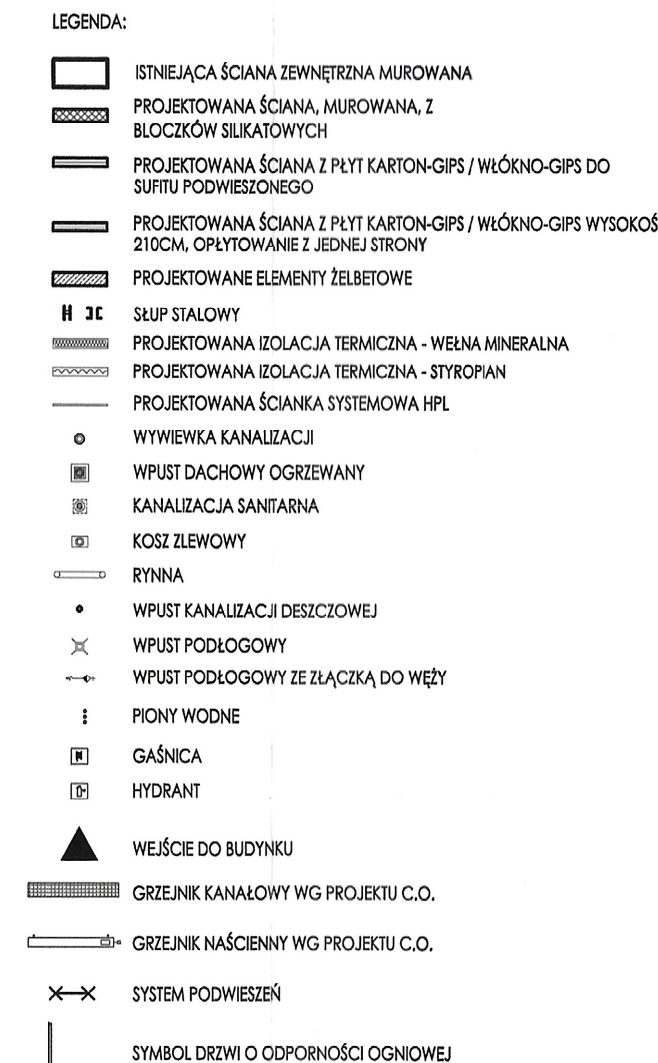



A.1.4 WYSTAWA STAŁA
 95,13m² GRES 60x60
 Sufit podw. H=300CM
 MATERIAŁ POSADZKI
 WYSOKOŚĆ SUFITU PODWIESZANEGO
 POWIERZCHNIA POMIESZCZENIA

PANEL AKUSTYCZNY DWUSTRONNY 60x60cm MONTOWANY NA ŚCIANIE.
STRONA ROZPRZASIAJĄCA SKŁADA SIĘ Z 1 SZT. PANELA ROZPRZASIAJĄCEGO 60x60x12cm. STRONA POCHŁANIAJĄCA SKŁADA SIĘ Z 1 SZT. PANELA POCHŁANIAJĄCEGO 50x50x5cm. DOLNA KRAWĘDZ 140 cm DŁUGOŚĆ.

 1 x PANEL AKUSTYCZNY 50x50cm ZABUDOWANY NA PODKONSTRUKCJI WYPEŁNIONEJ TWARDEJ WĘGLA MINERALNEJ O GRUBOŚCI 10cm. DOLNA KRAWĘDZ 145cm DŁUGOŚĆ.

 1 x PANEL AKUSTYCZNY 50x60cm KLEJONY DO ŚCIANY. DOLNA KRAWĘDZ 130cm DŁUGOŚĆ.

 CZARNA TRAWINA WYKOŃCZENIOWA NA STELAŻACH

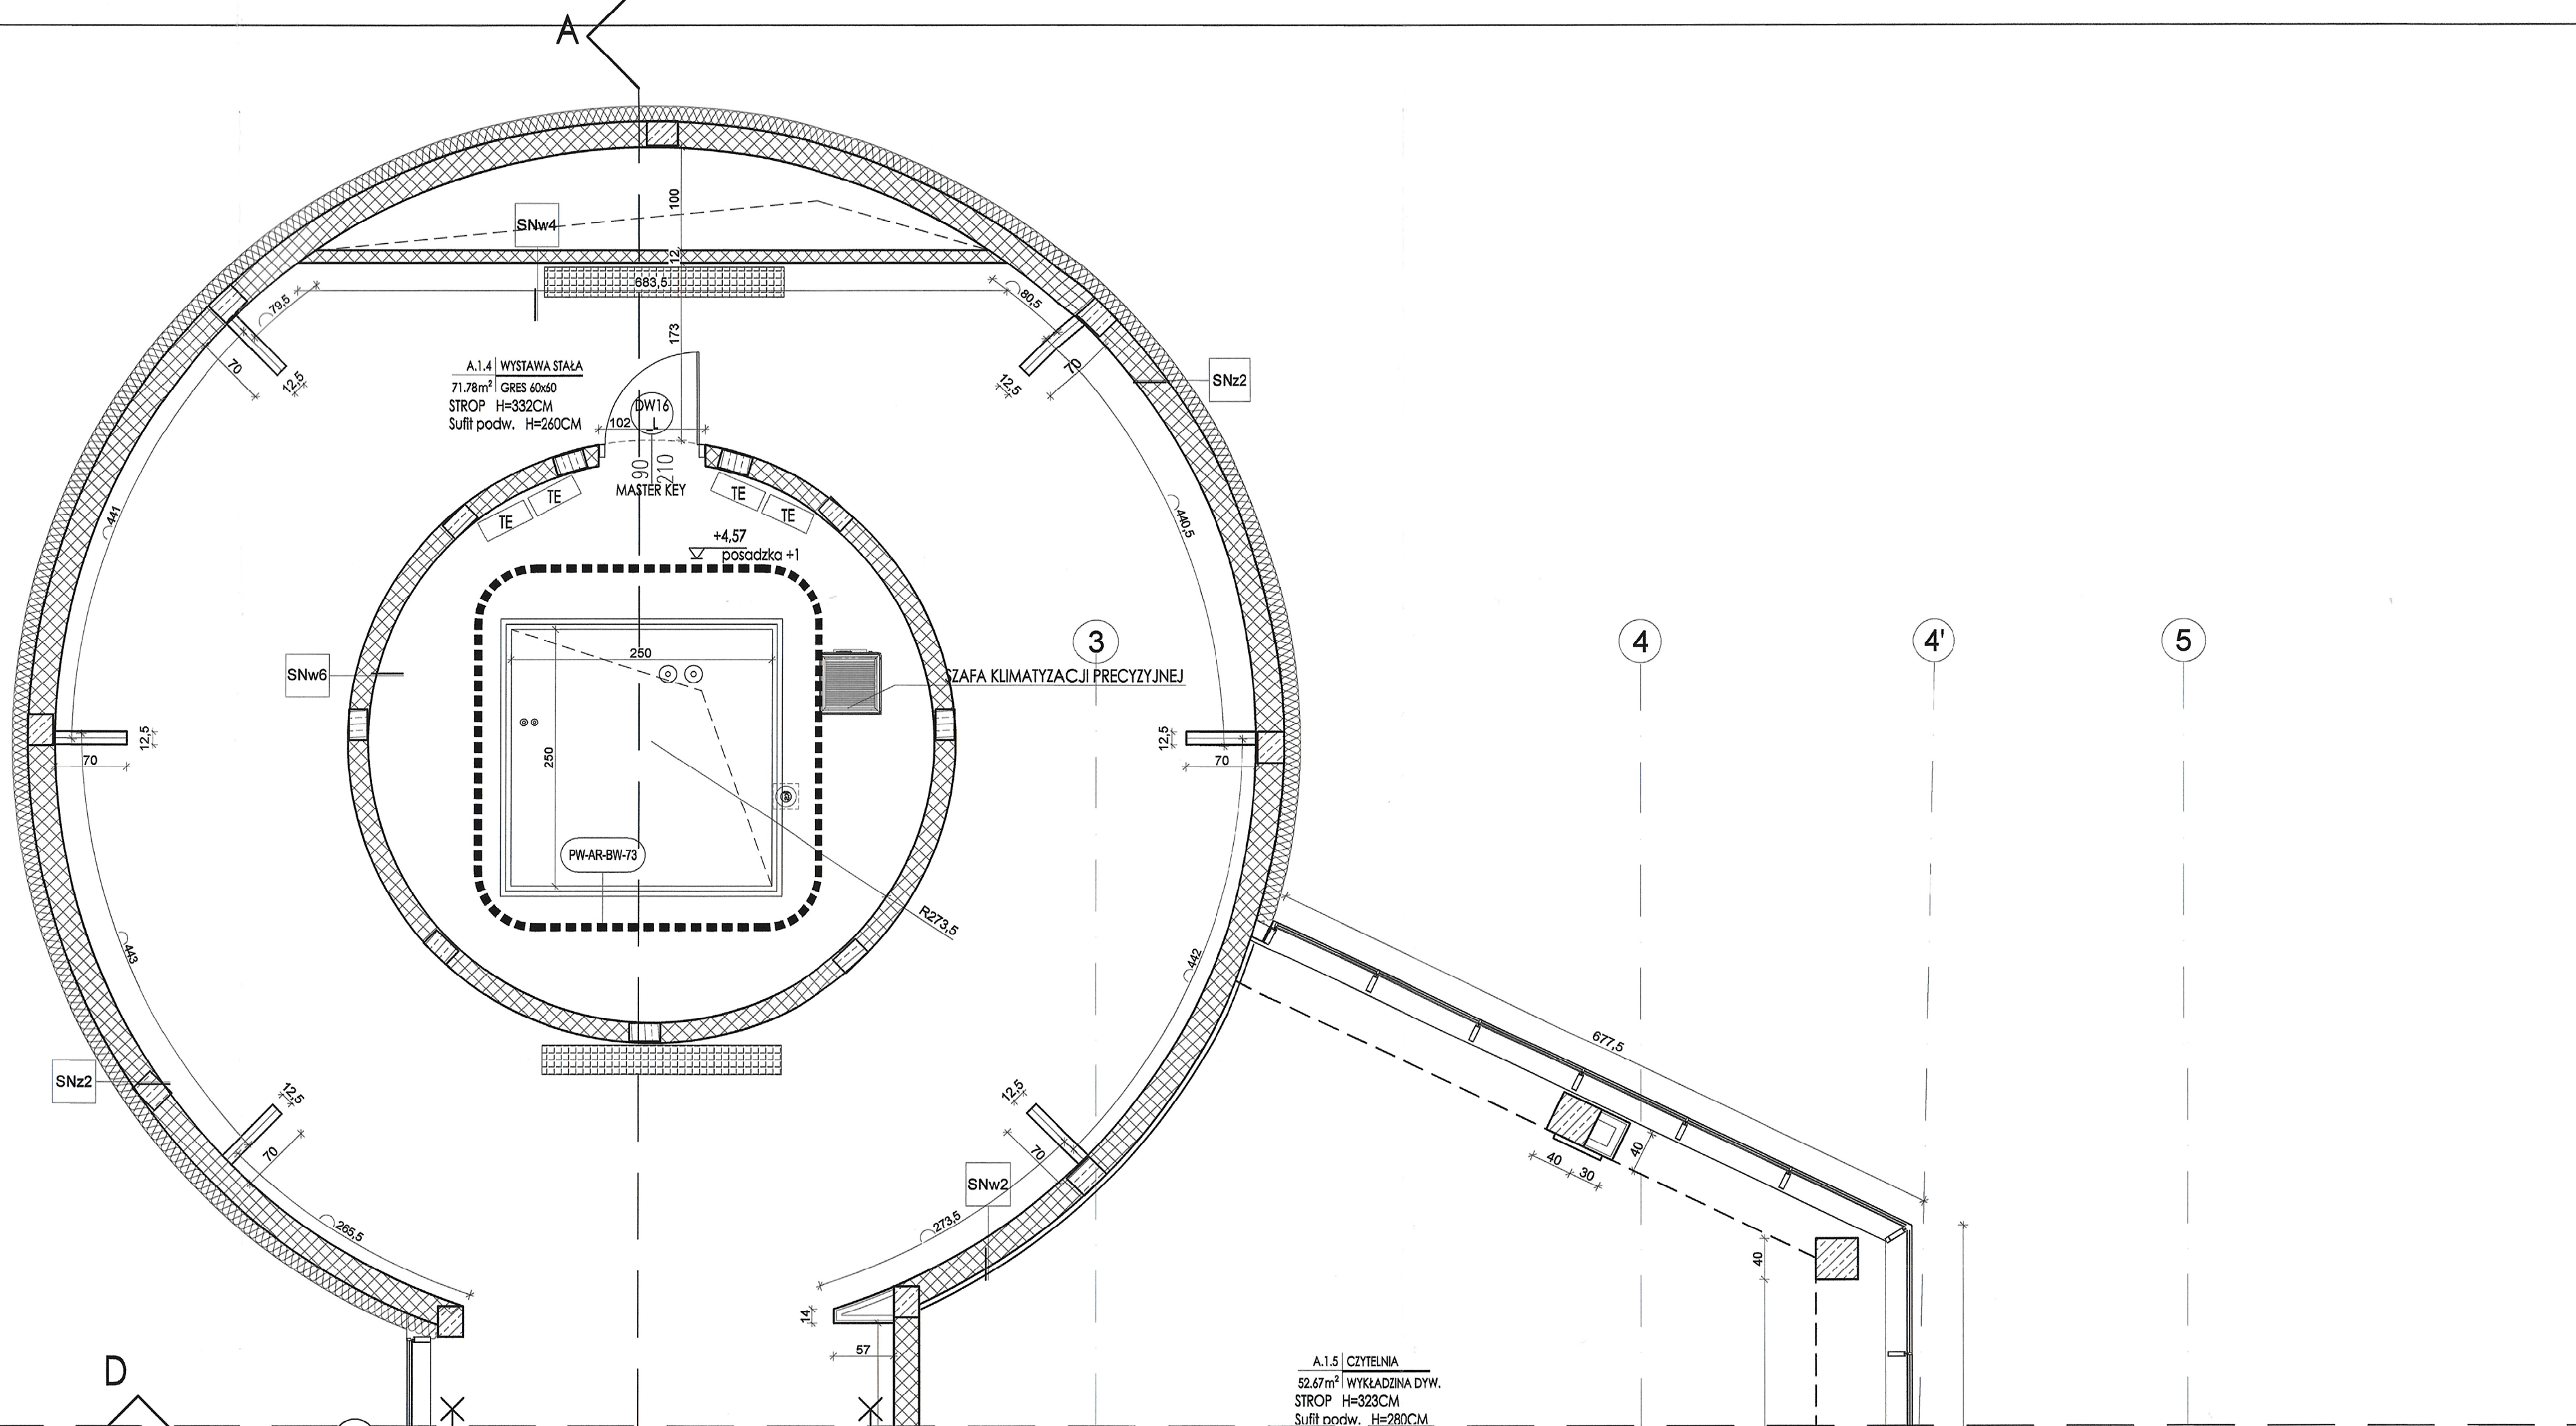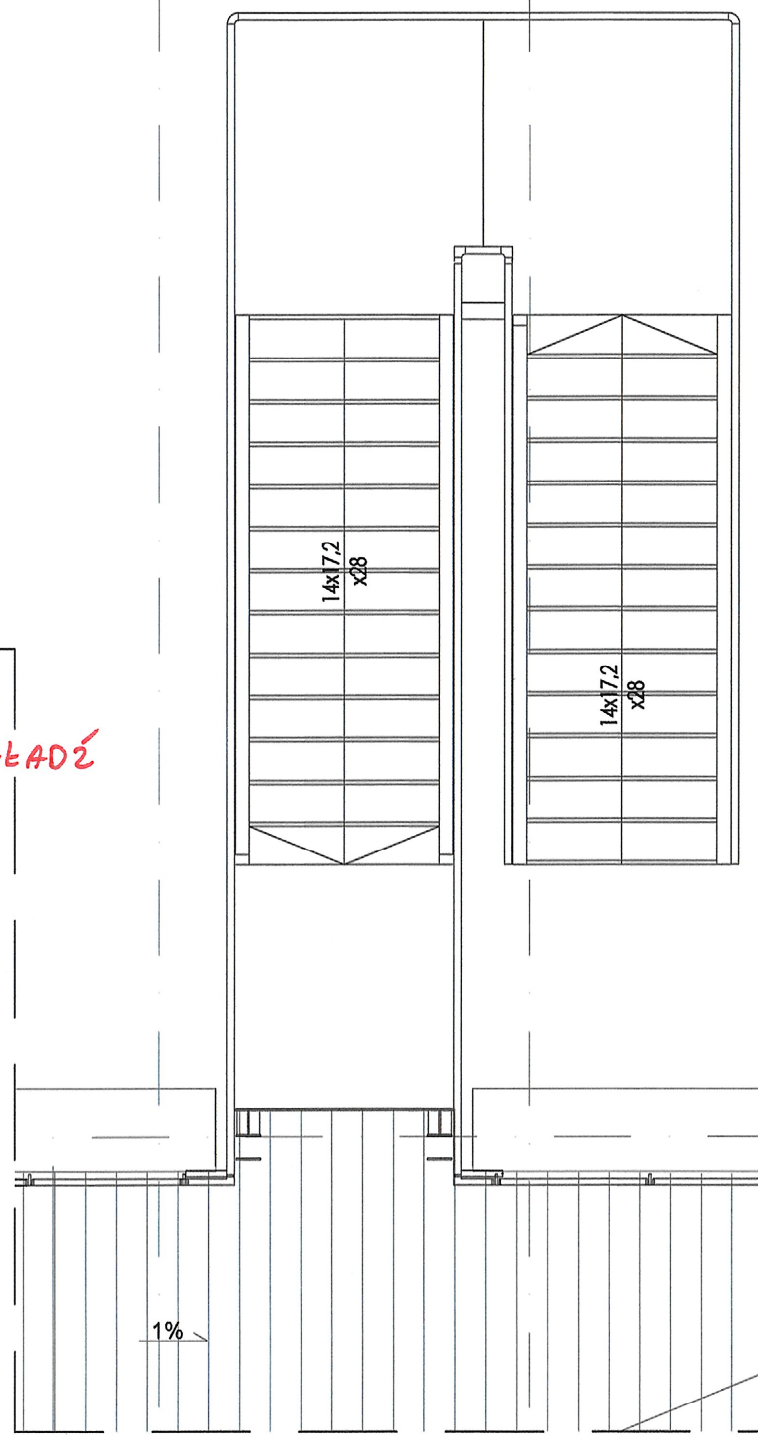

Szlz	ŚCIANA ZEWNĘTRZNA
42-61 cm	cegła istniejąca poddana renowacji i tynk zewnętrzny siłkowany kolor szary NOS 82005-Y60P <i>Renowacja i tynk szary 50013</i>
17 cm	ściana ścianka murowana z cegły ceramicznej pełnej
-	izolacja termiczna wewnętrzna systemowa
-	wykończenie ściany: - tapetą z włókna szklanego i pomalowanie farbą lateksową lub - płytką ścienną (pomieszczenia higieniczno-sanitarne); kolor wg rysunów aranżacji PW-AR-9/14

Śluz	ŚCIANA ZEWNĘTRZNA KŁATKI SCHODOWEJ
42-61 cm	cegła ceramiczna pełna istniejąca poddana renowacji / tynk zewnętrzny silnikowy kolor szary ciemny 50043
8 cm	ściana istniejąca murowana z cegły ceramicznej pełnej
-	izolacja termiczna wewnętrzna systemowa
-	wykończenie ściany: - tapetą z włókna szklanego i pomalowanie farbą lateksową lub - płytką ścienną (pomieszczenia higieniczno-sanitarne); kolor wg rysunów aranżacji PW-AR-9/14

Śliz	ŚCIANA ZEWNĘTRZNA DAWNYCH PODSTAW CHŁODNI
1,5 cm	tynek zewnętrzny stylizowany o fakturze betonu architektonicznego
15 cm	styropian elewacyjny EPS 70
34-100 cm	ściana istniejąca
1,5 cm	tynek cementowo-wapenny / tynk gipsowy
-	wykończenie ściany: - tapetą z włókna szklanego i pomalowanie farbą lateksową lub - płytką ścienną (pomieszczenia higieniczno-sanitarne), kolor wg rysunów aranżacji PW-AR-9/14

Slw1	ŚCIANA WEWNĘTRZNA
-	wykończenie ściany: tapetą z włókna szklanego i pomalowanie farbą lateksową lub - płytką ścienną (pomieszczenia higieniczno-sanitarne); kolor wg rysunów aranżacji PW-A9-R14
1,5 cm	tylnk cementowo-wapienny / tylnk gipsowy
42-100 cm	ściana listwiejąca
1,5 cm	tylnk cementowo-wapienny / tylnk gipsowy
-	wykończenie ściany: tapetą z włókna szklanego i pomalowanie farbą lateksową lub - płytką ścienną (pomieszczenia higieniczno-sanitarne); kolor wg rysunów aranżacji PW-A9-R14

Św2	ŚCIANA WYWNĘTRZNA
18 cm	panewki akrylowe wg projektu wykonawczego uwzglę. wykończenie ściany: tapeta z włókna szklanego / pomalowanie farbą lateksową lub - płytka ścienna (pomieszczenie higieniczno-sanitarne); kolor wg rysunów aranżacji PW-AR-9/14
1,5 cm	tynk cementowo-wapniowy / tynk gipsowy
56-76 cm	ściana listwinowa
1,5 cm	tynk cementowo-wapniowy / tynk gipsowy wykończenie ściany: tapeta z włókna szklanego / pomalowanie farbą lateksową lub - płytka ścienna (pomieszczenie higieniczno-sanitarne); kolor wg rysunów aranżacji PW-AR-9/14

SNz1	ŚCIANA ZEWNĘTRZNA
1,5 cm	tynek zewnętrzny silikatowy kolor szary-NGS S2005-Y20R <i>K6-101L-KALKPOTZ-PS1M 500A3</i>
24 cm	ściana murowana z bloków silikatowych
17 cm	izolacja termiczna wewnętrzna systemowa
-	wykończenie ściany: - tapetą z włókna szklanego i pomalowanie farbą lateksową lub - płytką ścienną (pomieszczenia higieniczno-sanitarne); kolor wg rysunów aranżacji PW-AR-9/14

SN22	ŚCIANA ZEWNĘTRZNA
1,5 cm	tynek zewnętrzny stylizowany o fakturze betonu architektonicznego
15 cm	styropian elewacyjny EPS 70
24 cm	ściana muruwana z bloczków silikatowych
-	wykończenie ściany: - tapetą z włókna szklanego i pomalowanie farbą lateksową lub - płytką ceramiczną (pomieszczenia higieniczno-sanitarne); kolor wg rysunku aranżacji PW-AR-01/4

SNz3	ŚCIANA ZEWNĘTRZNA
1,5 cm	tynek zewnętrzny stylizowany o fakturze betonu architektonicznego
15 cm	styropian elewacyjny EPS 70
24 cm	ściana murowana z bloczków silikatowych
5 cm	styropian elewacyjny EPS 70
1,5 cm	tynek zewnętrzny silikatowy

Śnwr	ŚCIANA WEWNĘTRZNA
-	wykończenie ściany: - tapytą z włókna szklanego i pomalowanie farbą lateksową lub - płytką ścienną (pomieszczenia higieniczno-sanitarne); kolor wg rysunów aranżacji PWAR-9/14
1,5 cm	tynek cementowo-wapenny / tynek gipsowy
24 cm	ściana murowana z cegieł silikatowych
1,5 cm	tynek cementowo-wapenny / tynek gipsowy
-	wykończenie ściany: - tapytą z włókna szklanego i pomalowanie farbą lateksową lub - płytką ścienną (pomieszczenia higieniczno-sanitarne); kolor wg rysunów aranżacji PWAR-9/14
15 cm	panele akustyczne na profilek wykonanych z wewnątrz

SNW2	ŚCIANA WEWNĘTRZNA
-	wykończenie ślony: - tępota z włókna szklanego i pomalowanie farbą lateksową lub - pyłką ścienną (pomieszczenie higienizacji-sanitarne); kolor wg rysunku aranżacji PW-AR-9/14
1,5 cm	tylnk cementowo-wapenny / tylnk gipsowy
24 cm	ściana murowana z blozków silikatowych
1,5 cm	tylnk cementowo-wapenny / tylnk gipsowy
-	wykończenie ślony: - tępota z włókna szklanego i pomalowanie farbą lateksową lub - pyłką ścienną (pomieszczenie higienizacji-sanitarne); kolor wg rysunku aranżacji PW-AR-9/14

SNw3	ŚCIANA WEWNĘTRZNA
-	wykończenie ściany: - tapetą z włókna szklanego i pomalowanie farbą lateksową lub - płytą ścienną (pomieszczenia higieniczno-sanitarne); kolor wg rysundu aranżacji PW-AR-9/14
t,5-60 cm	- płyty gips-karton i wkładno-karton z podwójnym oplytowaniem 2,5cm - sztaiz z wypeinieniem z wełny mineralnej akustycznej 7,5cm - płyty gips-karton i wkładno-karton z podwójnym oplytowaniem 2,5cm
-	wykończenie ściany: - tapetą z włókna szklanego i pomalowanie farbą lateksową lub - płytą ścienną (pomieszczenia higieniczno-sanitarne); kolor wg rysundu aranżacji PW-AR-9/14

SNiW4	ŚCIANA WEWNĘTRZNA
-	wykończenie ściany: - tapyta z włókna szklanego i pomalowanie farbą lateksową lub - płytkę ścienną (pomieszczenie higieniczno-sanitarne); kolor wg rysunku aranżacji PW-AR-9/14
1,5 cm	tylny cementowo-wapienny / tylny gipsowy
12 cm	ściana murowana z cegieł szarych
1,5 cm	tylny cementowo-wapienny / tylny gipsowy
-	wykończenie ściany: - tapyta z włókna szklanego i pomalowanie farbą lateksową lub - płytkę ścienną (pomieszczenie higieniczno-sanitarne); kolor wg rysunku aranżacji PW-AR-9/14

SNw5	ŚCIANA WEWNĘTRZNA
5 cm	wykończenie ściany pod pracę dla grafika / tynk cementowo-wapienny + G
10 cm	ściana żelbetowa - szyb windowy

WN6	ŚCIANA WEWNĘTRZNA	
-	wykończenie ściany:	
	- tapytą z włókna szklanego i pomalowanie farbą lateksową lub	
	- płytką ścienną (pomalowanie higienizacyjno-sanitarne),	
	kolor wg rysunku aranżacji PW-AR-014	
2,5 cm	tynk cementowo-wapenny / tynk gipsowy	
8 cm	ściana murowana z bloczków silikatowych	
2,5 cm	tynk cementowo-wapenny / tynk gipsowy	
	wykończenie ściany:	
	- tapytą z włókna szklanego i pomalowanie farbą lateksową lub	
	płytką ścienną (pomalowanie higienizacyjno-sanitarne),	
	kolor wg rysunku aranżacji PW-AR-014	

nrInw?		ŚCIANA WEWNĘTRZNA	
5 cm	wykończenie ściany: - tapan z włókna szklanego i pomalowanie farbą lateksową lub - płytka ścienna (pomieszczenia higieniczno-sanitarne), kolor wg rysunku architekta PWA-R-01/4		
	- płyty gips-karton i włókno-karton z podwójnym oplytowaniem	2,5cm	
	- stal z wypełnieniem z wełny mineralnej akustycznej	7,5cm	
5 cm	wyk. ściany: - płyty gips-karton i włókno-karton z podwójnym oplytowaniem	2,5cm	
	wykończenie ściany: - tapan z włókna szklanego i pomalowanie farbą lateksową lub - płytka ścienna (pomieszczenia higieniczno-sanitarne), kolor wg rysunku architekta PWA-R-01/4		
	panele akustyczne wg projektu wykonawczego wnętrz		