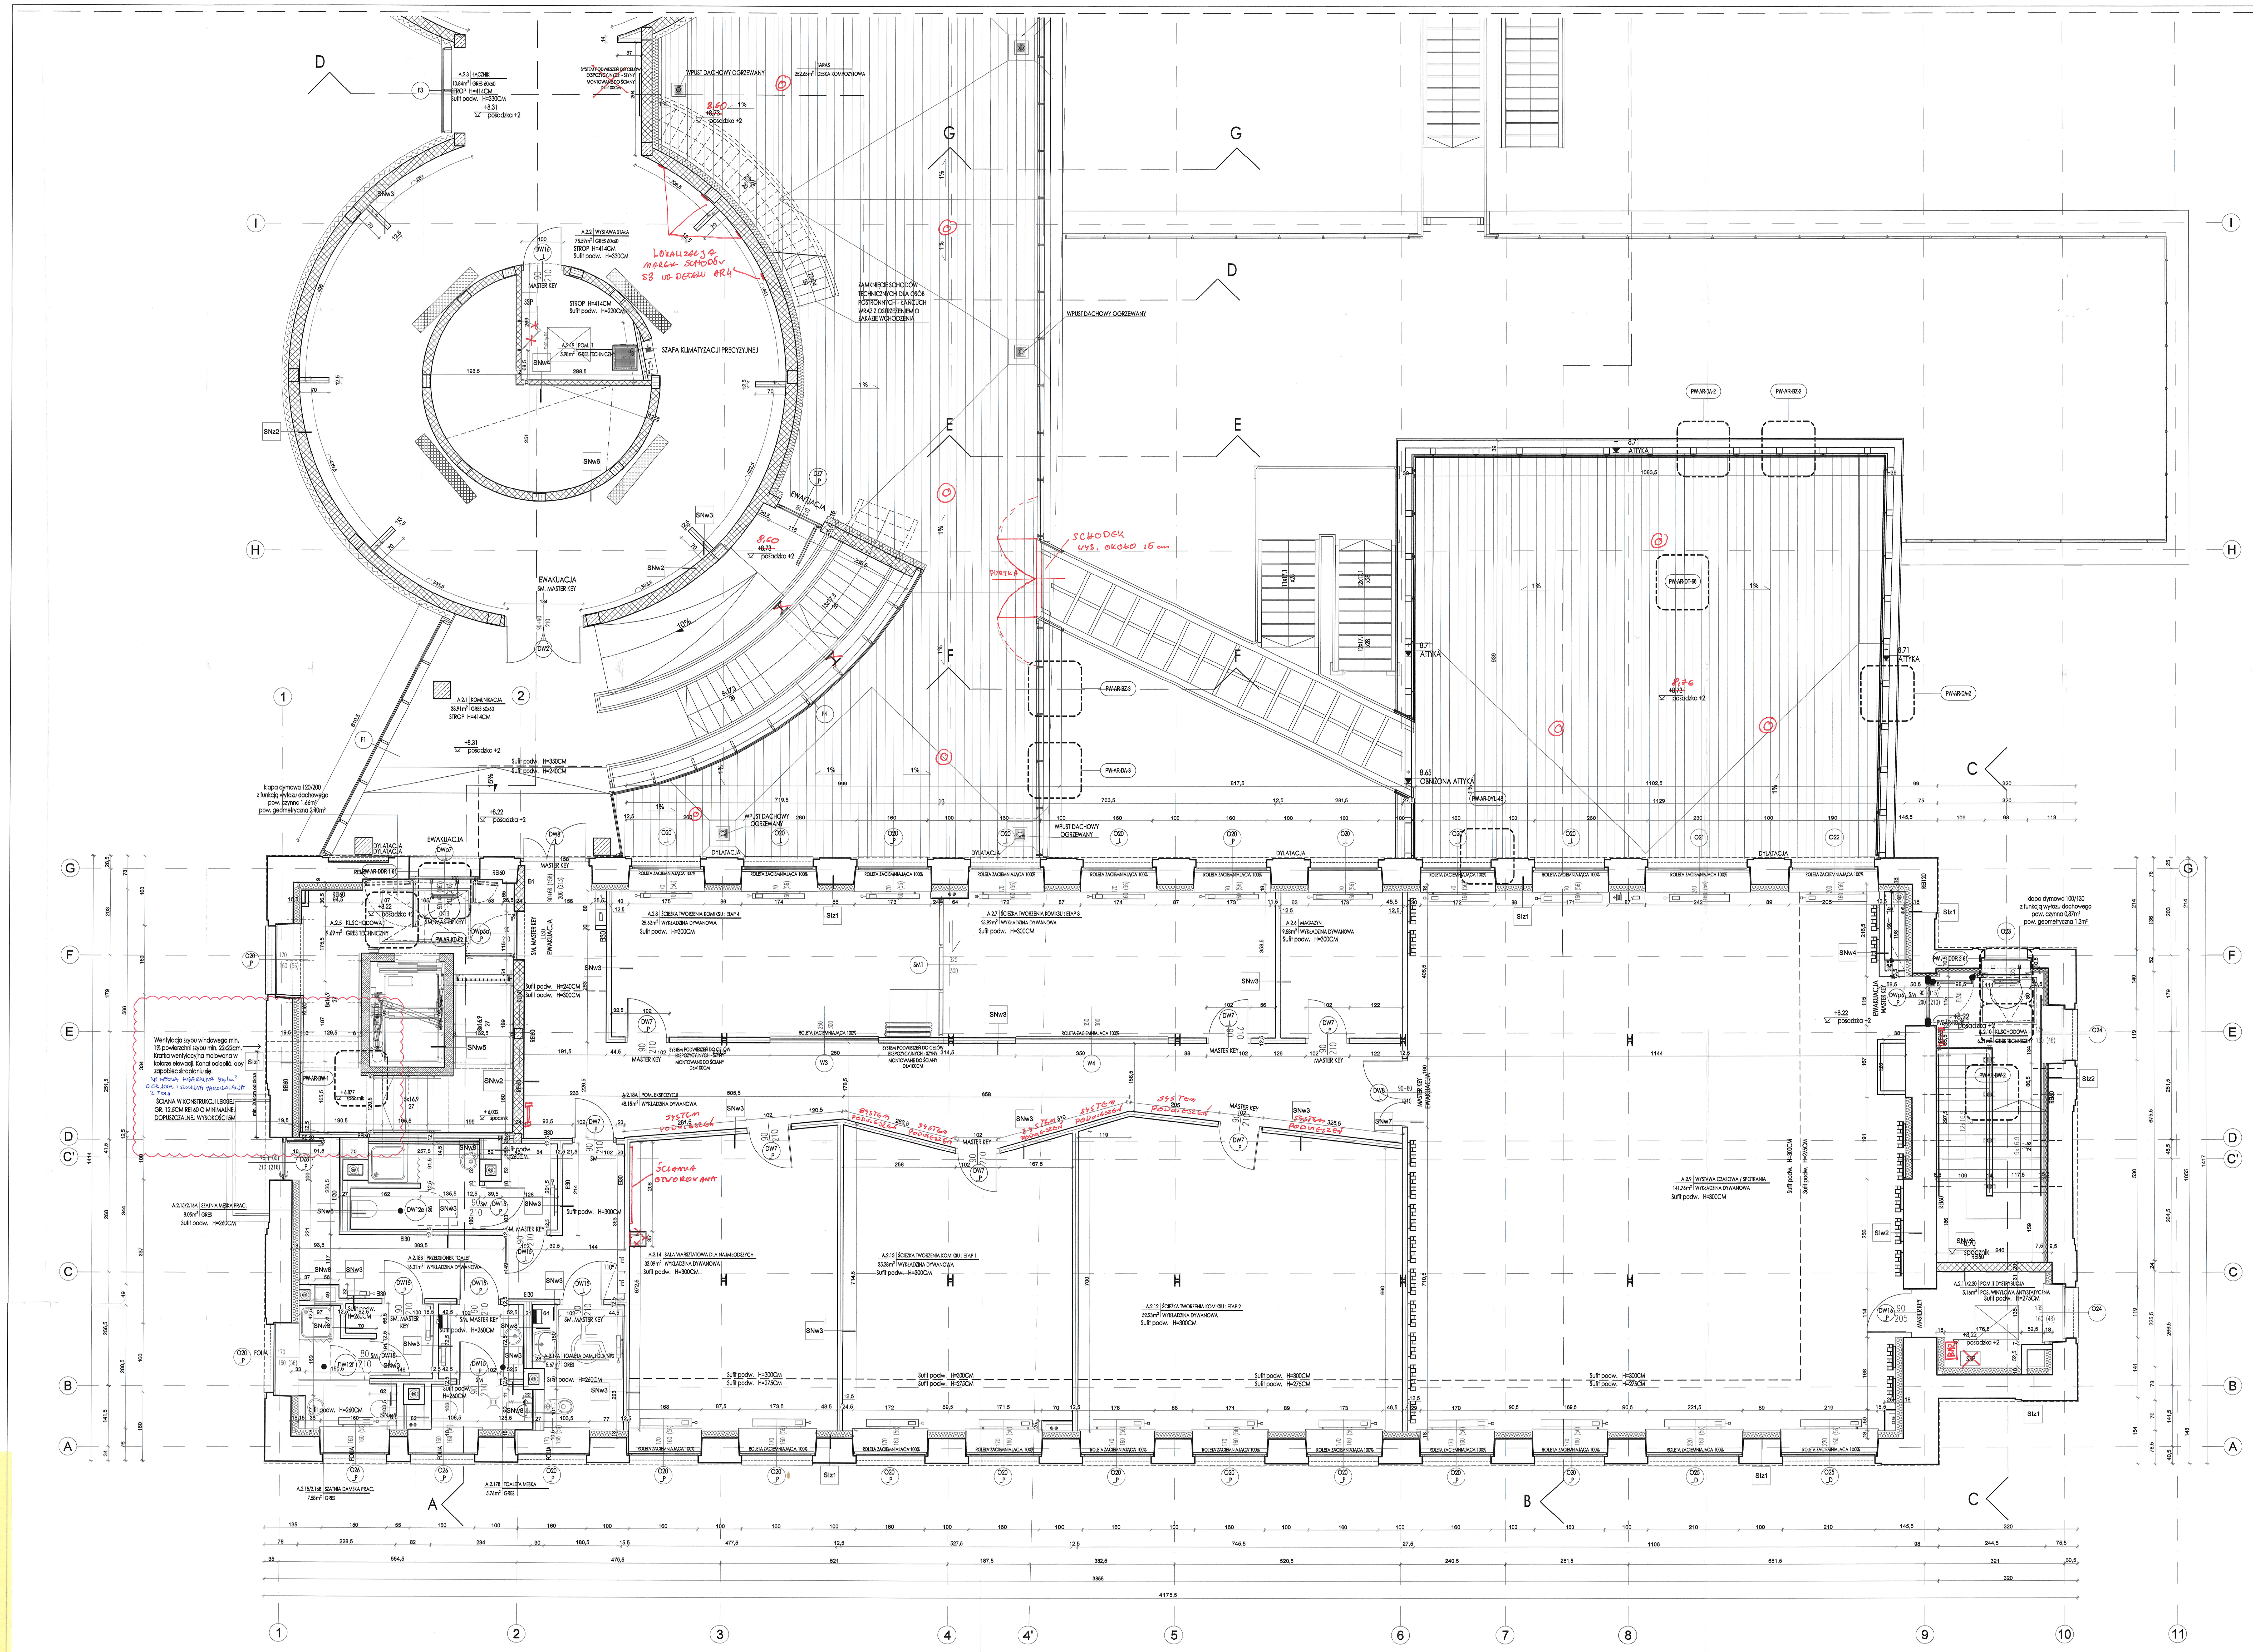
D
A.2.3 ŁĄCZNIK 10.84m² GRES 60x60 STROP H=414CM Sufit podw. H=330CM
+8,31 posadzka +2
~~SYSTEM PODWIESZEŃ DO CELÓW EKSPOZYCYJNYCH - SZYNY MONTOWANE DO ŚCIANY DŁ=100CM~~
WPUST DACHOWY OGRZEWANY
TARAS 252.65m² DESKA KOMPOZYTOWA
~~+8,73~~ 8,60 posadzka +2
A.2.2 WYSTAWA STAŁA 75.59m² GRES 60x60 STROP H=414CM Sufit podw. H=330CM
LOKALIZACJA MARGLI SCHODÓW S3 wg DETALU AR4
STROP H=414CM Sufit podw. H=220CM
A.2.19 POM. IT 5.98m² GRES TECHNICZNY
SZAFA KLIMATYZACJI PRECYZYJNEJ
ZAMKNIĘCIE SCHODÓW TECHNICZNYCH DLA OSÓB POSTRONNYCH - ŁAŃCUCH WRAZ Z OSTRZEŻENIEM O ZAKAZIE WCHODZENIA
EWAKUACJA SM, MASTER KEY
A.2.1 KOMUNIKACJA 38.91m² GRES 60x60 STROP H=414CM
Sufit podw. H=350CM
Sufit podw. H=240CM
klapa dymowa 120/200 z funkcją wyłazu dachowego pow. czynna 1,66m² pow. geometryczna 2,40m²
+8,22 posadzka +2
SCHODEK wys. około 15 cm
FURTKA
8,65 OBNIŻONA ATTYKA
8,71 ATTYKA
~~+8,73~~ 8,76 posadzka +2
PW-AR-DA-2
PW-AR-BZ-2
PW-AR-BZ-3
PW-AR-DA-3
PW-AR-DT-66
PW-AR-DYL-48
DYLATACJA
ROLETA ZACIEMNIAJĄCA 100%
A.2.5 KL.SCHODOWA 1 9.69m² GRES TECHNICZNY
A.2.8 ŚCIEŻKA TWORZENIA KOMIKSU : ETAP 4 25.62m² WYKŁADZINA DYWANOWA Sufit podw. H=300CM
A.2.7 ŚCIEŻKA TWORZENIA KOMIKSU : ETAP 3 25.92m² WYKŁADZINA DYWANOWA Sufit podw. H=300CM
A.2.6 MAGAZYN 9.58m² WYKŁADZINA DYWANOWA Sufit podw. H=300CM
SYSTEM PODWIESZEŃ DO CELÓW EKSPOZYCYJNYCH - SZYNY MONTOWANE DO ŚCIANY DŁ=100CM
Wentylacja szybu windowego min. 1% powierzchni szybu min. 22x22cm. Kratka wentylacyjna malowana w kolorze elewacji. Kanał ocieplić, aby zapobiec skraplaniu się.
np. WEŁNA MINERALNA 50g/m² o GR. 10CM + SZCZELNA PAROIZOLACJA z FOLII
ŚCIANA W KONSTRUKCJI LEKKIEJ GR. 12,5CM REI 60 O MINIMALNEJ DOPUSZCZALNEJ WYSOKOŚCI 5M
A.2.18A POM. EKSPOZYCJI 48.15m² WYKŁADZINA DYWANOWA
SYSTEM PODWIESZEŃ
ŚCIANKA OTWOROWANA
A.2.15/2.16A SZATNIA MĘSKA PRAC. 8.05m² GRES Sufit podw. H=260CM
A.2.18B PRZEDSIONEK TOALET 16.01m² WYKŁADZINA DYWANOWA
A.2.17A TOALETA DAM. I DLA NPS 5.67m² GRES
A.2.14 SALA WARSZTATOWA DLA NAJMŁODSZYCH 33.09m² WYKŁADZINA DYWANOWA Sufit podw. H=300CM
A.2.13 ŚCIEŻKA TWORZENIA KOMIKSU : ETAP 1 35.28m² WYKŁADZINA DYWANOWA Sufit podw. H=300CM
A.2.12 ŚCIEŻKA TWORZENIA KOMIKSU : ETAP 2 52.23m² WYKŁADZINA DYWANOWA Sufit podw. H=300CM
A.2.9 WYSTAWA CZASOWA / SPOTKANIA 141.76m² WYKŁADZINA DYWANOWA Sufit podw. H=300CM
Sufit podw. H=300CM Sufit podw. H=275CM
A.2.15/2.16B SZATNIA DAMSKA PRAC. 7.58m² GRES
A.2.17B TOALETA MĘSKA 5.76m² GRES
klapa dymowa 100/130 z funkcją wyłazu dachowego pow. czynna 0,87m² pow. geometryczna 1,3m²
A.2.10 KL.SCHODOWA 6.31m² GRES TECHNICZNY
A.2.11/2.20 POM.IT DYSTRYBUCJA 5.16m² POS. WINYLOWA ANTYSTATYCZNA Sufit podw. H=275CM
EWAKUACJA MASTER KEY
4175,5
3855
A
B
C
1 2 3 4 4' 5 6 7 8 9 10 11
A B C C' D E F G H I

RZUT II PIĘTRA
CZ.1 RZUT ARCHITEKTONICZNY

UWAGA:
1. rysunki rzutów stanowią komplementarną całość z pozostałymi rysunkami projektu
2. wszystkie elementy i materiały można zamienić na równoważne, zasady równoważności ustala projektant architektury/inwestor
3. wszelkie wymiary, rzędne i nieścisłości należy sprawdzić na budowie, w przypadku niezgodności z projektem architektonicznym, projektami branżowymi, a stanem istniejącym należy poinformować projektanta architektury
4. użyte materiały powinny spełniać odpowiednie atesty, w szczególności NRO
5. oznaczenia spadków na tarasach dotyczą warstw spadkowych pod nawierzchnią tarasów
6. wszystkie obróbki blacharskie - tytan-cynk
7. należy wykonać przebicia instalacyjne tylko w miejscach oznaczonych na rysunkach branżowych, w przestrzeniach do tego przeznaczonych
8. elementy konstrukcyjne wykonać według projektu konstrukcji
9. tynki zewnętrzne silikonowe zgodnie z rysunkami elewacji, przekrojów
10. wymiary podano w centymetrach, pola powierzchni podano w metrach kwadratowych
11. wszelkie roboty budowlane należy prowadzić zgodnie ze sztuką budowlaną
12. wszelkie zmiany w stosunku do projektu powinny być uzgodnione z projektantem
13. przed montażem urządzeń i elementów budowlanych obowiązkiem wykonawcy jest sprawdzić wymiar bezpośrednio na miejscu budowy
14. niezgodności pomiędzy projektami branżowymi oraz projektem architektonicznym należy zawsze konsultować z projektantem projektu architektonicznego oraz projektu branżowego
15. o wszelkich wykrytych kolizjach należy niezwłocznie powiadomić projektanta projektu architektonicznego oraz projektantów projektów branżowych
16. Projekt architektoniczno-budowlany należy rozpatrywać łącznie z projektami branżowymi: konstrukcji/ wod. kan./ c.o./ elektrycznym/ teletechnicznym/ wentylacji
17. Wszystkie wymiary podane są w stanie surowym, bez wykończenia ścian podane powierzchnie pomieszczeń liczone są wg normy pn-iso 9836:1997
18. Ściany bez oznaczenia koloru / faktury / wykończenia należy wykończyć kolorem: NCS S1000-N.
19. W razie zmian przebiegu ścian, wszystkie elementy związane (instalacje, sufity, posadzki) należy dostosować do nowego układu pomieszczeń

Uwagi i opisy zamieszczone w części rysunkowej projektu stanowią integralną część niniejszego opracowania.
Projekt jest chroniony Prawem Autorskim (Dz.U.94/24/83)

◎ KOMINKI WENTYLACYJNE POŁACI DACHOWEJ

LEGENDA:

▭	ISTNIEJĄCA ŚCIANA ZEWNĘTRZNA MUROWANA
▨	PROJEKTOWANA ŚCIANA, MUROWANA, Z BLOCZKÓW SILIKATOWYCH
▭	PROJEKTOWANA ŚCIANA Z PŁYT KARTON-GIPS / WŁÓKNO-GIPS DO SUFITU PODWIESZONEGO
▭	PROJEKTOWANA ŚCIANA Z PŁYT KARTON-GIPS / WŁÓKNO-GIPS WYSOKOŚĆ 210CM, OPŁYTOWANIE Z JEDNEJ STRONY
▨	PROJEKTOWANE ELEMENTY ŻELBETOWE
H ⌶	SŁUP STALOWY
▨	PROJEKTOWANA IZOLACJA TERMICZNA - WEŁNA MINERALNA
▨	PROJEKTOWANA IZOLACJA TERMICZNA - STYROPIAN
—	PROJEKTOWANA ŚCIANKA SYSTEMOWA HPL
○	WYWIEWKA KANALIZACJI
▣	WPUST DACHOWY OGRZEWANY
▣	KANALIZACJA SANITARNA
▣	KOSZ ZLEWOWY
▭	RYNNA
	WPUST KANALIZACJI DESZCZOWEJ
☒	WPUST PODŁOGOWY
↔	WPUST PODŁOGOWY ZE ZŁĄCZKĄ DO WĘŻY
⋮	PIONY WODNE
▣	GAŚNICA
▣	HYDRANT
▲	WEJŚCIE DO BUDYNKU
▬	GRZEJNIK KANAŁOWY WG PROJEKTU C.O.
▭	GRZEJNIK NAŚCIENNY WG PROJEKTU C.O.
×—×	SYSTEM PODWIESZEŃ
∟	SYMBOL DRZWI O ODPORNOŚCI OGNIOWEJ

SZEROKOŚĆ OTWORU W MURZE
160
160 (56) SZPILKA OKNA W OTWORZE ISTNIEJĄCYM
WYSOKOŚĆ PARAPETU
WYSOKOŚĆ OTWORU W MURZE

SZEROKOŚĆ PRZEJŚCIA W ŚWIETLE OŚCIEŻNICY
WIDZĄCE SKRZYDŁO I DODATKOWE
ISTNIEJĄCA SZEROKOŚĆ OTWORU
90+40 (160)
210 (270) SZPILKA DRZWI W OTWORZE ISTNIEJĄCYM
ISTNIEJĄCA WYSOKOŚĆ OTWORU
WYSOKOŚĆ PRZEJŚCIA W ŚWIETLE OŚCIEŻNICY

SZEROKOŚĆ PRZEJŚCIA W ŚWIETLE OŚCIEŻNICY
90
200 SZPILKA DRZWI W NOWYM OTWORZE
WYSOKOŚĆ PRZEJŚCIA W ŚWIETLE OŚCIEŻNICY

ILOŚĆ STOPNI W BIEGU
WYSOKOŚĆ STOPNIA
12x17,1
28 OPIS SCHODÓW
SZEROKOŚĆ STOPNIA

NUMER POMIESZCZENIA
NAZWA POMIESZCZENIA
A.1.4 WYSTAWA STAŁA
95.13m² GRES 60x60
Sufit podw. H=300CM TABELA POMIESZCZENIA
MATERIAŁ POSADZKI
WYSOKOŚĆ SUFITU PODWIESZANEGO
POWIERZCHNIA POMIESZCZENIA

𝍖	PANEL AKUSTYCZNY DWUSTRONNY 60x60CM MONTOWANY NA ŚCIANIE. STRONA ROZPRASZAJĄCA SKŁADA SIĘ Z 1 SZT. PANELA ROZPRASZAJĄCEGO 60x60x12cm. STRONA POCHŁANIAJĄCA SKŁADA SIĘ Z 1 SZT. PANELA POCHŁANIAJĄCEGO 50x50x5cm. DOLNA KRAWĘDŹ 140 cm NAD PODŁOGĄ.
▬	1 x PANEL AKUSTYCZNY 50x50cm ZABUDOWANY NA PODKONSTRUKCJI WYPEŁNIONEJ TWARDĄ WEŁNĄ MINERALNĄ O GRUBOŚCI 10cm. DOLNA KRAWĘDŹ 145cm NAD PODŁOGĄ.
—	1 x PANEL AKUSTYCZNY 50x50cm KLEJONY DO ŚCIANY. DOLNA KRAWĘDŹ 130cm NAD PODŁOGĄ.
~~	CZARNA TKANINA WYKOŃCZENIOWA NA STELAŻACH

PANELE AKUSTYCZNE wg DETALU AR1

NR RYSUNKU
PW-AR-05

ZESTAWIENIE POWIERZCHNI II PIĘTRA

NR POMIESZCZENIA	NAZWA POMIESZCZENIA	POWIERZCHNIA [m²]	WYKOŃCZENIE POSADZKI	WYKOŃCZENIE SUFITU	WYSOKOŚĆ DO SUFITU PODWIESZONEGO [cm]	WYSOKOŚĆ DO STROPU [cm]
A.2.1	KOMUNIKACJA	38.91	GRES 60x60	SUFIT MODUŁOWY OTWOROWY 60x60x3,7 GRAFIT	~~240 / 350~~ 230/340/351	414
A.2.2	WYSTAWA STAŁA	75.59	GRES 60x60	SUFIT MODUŁOWY PEŁNY	330	414
A.2.3	ŁĄCZNIK	10.84	GRES 60x60	SUFIT MODUŁOWY PEŁNY	330	414
A.2.4	WYSTAWA STAŁA	71.75	GRES 60x60	SUFIT MODUŁOWY PEŁNY	330	414
A.2.5	KLATKA SCHODOWA 1	9.69	GRES TECHNICZNY 30x30	SUFIT ~~PEŁNY PPOŻ.~~ MODUŁOWY PEŁNY	300	-
A.2.6	MAGAZYN	9.58	WYKŁADZINA DYWANOWA	SUFIT MODUŁOWY PEŁNY	300	-
A.2.7	ŚCIEŻKA TWORZENIA KOMIKSU: ETAP 3	25.92	WYKŁADZINA DYWANOWA	SUFIT MODUŁOWY PEŁNY	300	-
A.2.8	ŚCIEŻKA TWORZENIA KOMIKSU: ETAP 4	25.62	WYKŁADZINA DYWANOWA	SUFIT MODUŁOWY PEŁNY	300	-
A.2.9	WYSTAWA CZASOWA / SPOTKANIA	141.76	WYKŁADZINA DYWANOWA	SUFIT MODUŁOWY PEŁNY / OTWOROWY 60X60X3,7	275 / 300	-
A.2.10	KLATKA SCHODOWA	6.31	GRES TECHNICZNY 30x30	SUFIT ~~PEŁNY PPOŻ.~~ MODUŁOWY PEŁNY	300	-
A.2.11 / 2.20	POMIESZCZENIE IT DYSTRYBUCJA	5.16	GRES ~~60x60~~ 30x30	SUFIT MODUŁOWY PEŁNY	275	-
A.2.12	ŚCIEŻKA TWORZENIA KOMIKSU: ETAP 2	52.23	WYKŁADZINA DYWANOWA	SUFIT MODUŁOWY PEŁNY / OTWOROWY 60X60X3,7	275 / 300	-
A.2.13	ŚCIEŻKA TWORZENIA KOMIKSU: ETAP 1	35.28	WYKŁADZINA DYWANOWA	SUFIT MODUŁOWY PEŁNY / OTWOROWY 60X60X3,7	275 / 300	-
A.2.14	SALA WARSZTATOWA DLA NAJMŁODSZYCH	33.09	WYKŁADZINA DYWANOWA	SUFIT MODUŁOWY PEŁNY / OTWOROWY 60X60X3,7	275 / 300	-
A.2.15 / 2.16A	SZATNIA MĘSKA PRACOWNICZA	8.05	GRES 60x60	SUFIT MODUŁOWY PEŁNY (DO POM. MOKRYCH)	260	-
A.2.15 / 2.16B	SZATNIA DAMSKA PRACOWNICZA	7.58	GRES 60X60	SUFIT MODUŁOWY PEŁNY (DO POM. MOKRYCH)	260	-
A.2.17A	TOALETA DAMSKA I DLA NIEPEŁNOSPRAWNYCH	5.67	GRES 60x60	SUFIT MODUŁOWY PEŁNY (DO POM. MOKRYCH)	260	-
A.2.17B	TOALETA MĘSKA	5.76	GRES 60x60	SUFIT MODUŁOWY PEŁNY (DO POM. MOKRYCH)	260	-
A.2.18A	POM. EKSPOZYCJI	48.15	WYKŁADZINA DYWANOWA	SUFIT MODUŁOWY OTWOROWY 60X60X3,7 GRAFIT	~~240 / 300~~ 230/280/230/300	-
A.2.18B	PRZEDSIONEK TOALET	16.01	WYKŁADZINA DYWANOWA	SUFIT MODUŁOWY OTWOROWY 60X60X3,7 GRAFIT	~~300~~ 280	-
A.2.19	POMIESZCZENIE IT	5.98	GRES ~~60x60~~ 30x30	SUFIT MODUŁOWY PEŁNY	220	414
		638.94				

Zmiany naniesiono kolorem czerwonym

SIz1	ŚCIANA ZEWNĘTRZNA
42-61 cm	cegła istniejąca poddana renowacji / tynk zewnętrzny silikatowy kolor ~~szary NCS S2005-Y20R~~ KEIM NHL-KALKPUTZ - FEIN 90013 ściana istniejąca murowana z cegły ceramicznej pełnej
17 cm	izolacja termiczna wewnętrzna systemowa
-	wykończenie ściany: - tapetą z włókna szklanego i pomalowanie farbą lateksową lub - płytką ścienną (pomieszczenia higieniczno-sanitarne); kolor wg rysunków aranżacji PW-AR-9/14

SIz2	ŚCIANA ZEWNĘTRZNA KLATKI SCHODOWEJ
42-61 cm	cegła ceramiczna pełna istniejąca poddana renowacji / tynk zewnętrzny silikatowy kolor ~~szary NCS S2005-Y20R~~ KEIM NHL-KALKPUTZ - FEIN 90013 ściana istniejąca murowana z cegły ceramicznej pełnej
8 cm	izolacja termiczna wewnętrzna systemowa
-	wykończenie ściany: - tapetą z włókna szklanego i pomalowanie farbą lateksową lub - płytką ścienną (pomieszczenia higieniczno-sanitarne); kolor wg rysunków aranżacji PW-AR-9/14

SIz3	ŚCIANA ZEWNĘTRZNA DAWNYCH PODSTAW CHŁODNI
1,5 cm	tynk zewnętrzny stylizowany o fakturze betonu architektonicznego
15 cm	styropian elewacyjny EPS 70
34-100 cm	ściana istniejąca
1,5 cm	tynk cementowo-wapienny / tynk gipsowy
-	wykończenie ściany: - tapetą z włókna szklanego i pomalowanie farbą lateksową lub - płytką ścienną (pomieszczenia higieniczno-sanitarne); kolor wg rysunków aranżacji PW-AR-9/14

SIw1	ŚCIANA WEWNĘTRZNA
-	wykończenie ściany: - tapetą z włókna szklanego i pomalowanie farbą lateksową lub - płytką ścienną (pomieszczenia higieniczno-sanitarne); kolor wg rysunków aranżacji PW-AR-9/14
1,5 cm	tynk cementowo-wapienny / tynk gipsowy
42-100 cm	ściana istniejąca
1,5 cm	tynk cementowo-wapienny / tynk gipsowy
-	wykończenie ściany: - tapetą z włókna szklanego i pomalowanie farbą lateksową lub - płytką ścienną (pomieszczenia higieniczno-sanitarne); kolor wg rysunków aranżacji PW-AR-9/14

SIw2	ŚCIANA WEWNĘTRZNA
18 cm	~~panele akustyczne wg projektu wykonawczego wnętrz~~
-	wykończenie ściany: - tapetą z włókna szklanego i pomalowanie farbą lateksową lub - płytką ścienną (pomieszczenia higieniczno-sanitarne); kolor wg rysunków aranżacji PW-AR-9/14
1,5 cm	tynk cementowo-wapienny / tynk gipsowy
56-76 cm	ściana istniejąca murowana
1,5 cm	tynk cementowo-wapienny / tynk gipsowy
-	wykończenie ściany: - tapetą z włókna szklanego i pomalowanie farbą lateksową lub - płytką ścienną (pomieszczenia higieniczno-sanitarne); kolor wg rysunków aranżacji PW-AR-9/14

SNz1	ŚCIANA ZEWNĘTRZNA
1,5 cm	tynk zewnętrzny silikatowy kolor ~~szary NCS S2005-Y20R~~ KEIM NHL-KALKPUTZ - FEIN 90013
24 cm	ściana murowana z bloczków silikatowych
17 cm	izolacja termiczna wewnętrzna systemowa
-	wykończenie ściany: - tapetą z włókna szklanego i pomalowanie farbą lateksową lub - płytką ścienną (pomieszczenia higieniczno-sanitarne); kolor wg rysunków aranżacji PW-AR-9/14

SNz2	ŚCIANA ZEWNĘTRZNA
1,5 cm	tynk zewnętrzny stylizowany o fakturze betonu architektonicznego
15 cm	styropian elewacyjny EPS 70
24 cm	ściana murowana z bloczków silikatowych
-	wykończenie ściany: - tapetą z włókna szklanego i pomalowanie farbą lateksową lub - płytką ścienną (pomieszczenia higieniczno-sanitarne); kolor wg rysunków aranżacji PW-AR-9/14

SNz3	ŚCIANA ZEWNĘTRZNA
1,5 cm	tynk zewnętrzny stylizowany o fakturze betonu architektonicznego
15 cm	styropian elewacyjny EPS 70
24 cm	ściana murowana z bloczków silikatowych
5 cm	styropian elewacyjny EPS 70
1,5 cm	tynk zewnętrzny silikatowy

SNw1	ŚCIANA WEWNĘTRZNA
-	wykończenie ściany: - tapetą z włókna szklanego i pomalowanie farbą lateksową lub - płytką ścienną (pomieszczenia higieniczno-sanitarne); kolor wg rysunków aranżacji PW-AR-9/14
1,5 cm	tynk cementowo-wapienny / tynk gipsowy
24 cm	ściana murowana z bloczków silikatowych
1,5 cm	tynk cementowo-wapienny / tynk gipsowy
-	wykończenie ściany: - tapetą z włókna szklanego i pomalowanie farbą lateksową lub - płytką ścienną (pomieszczenia higieniczno-sanitarne); kolor wg rysunków aranżacji PW-AR-9/14
15 cm	panele akustyczne wg projektu wykonawczego wnętrz

SNw2	ŚCIANA WEWNĘTRZNA
-	wykończenie ściany: - tapetą z włókna szklanego i pomalowanie farbą lateksową lub - płytką ścienną (pomieszczenia higieniczno-sanitarne); kolor wg rysunków aranżacji PW-AR-9/14
1,5 cm	tynk cementowo-wapienny / tynk gipsowy
24 cm	ściana murowana z bloczków silikatowych
1,5 cm	tynk cementowo-wapienny / tynk gipsowy
-	wykończenie ściany: - tapetą z włókna szklanego i pomalowanie farbą lateksową lub - płytką ścienną (pomieszczenia higieniczno-sanitarne); kolor wg rysunków aranżacji PW-AR-9/14

SNw3	ŚCIANA WEWNĘTRZNA
-	wykończenie ściany: - tapetą z włókna szklanego i pomalowanie farbą lateksową lub - płytką ścienną (pomieszczenia higieniczno-sanitarne); kolor wg rysunków aranżacji PW-AR-9/14
12,5-50 cm	- płyty gips-karton i włókno-karton z podwójnym opłytowaniem 2,5cm - stelaż z wypełnieniem z wełny mineralnej akustycznej 7,5cm - płyty gips-karton i włókno-karton z podwójnym opłytowaniem 2,5cm
-	wykończenie ściany: - tapetą z włókna szklanego i pomalowanie farbą lateksową lub - płytką ścienną (pomieszczenia higieniczno-sanitarne); kolor wg rysunków aranżacji PW-AR-9/14

SNw4	ŚCIANA WEWNĘTRZNA
-	wykończenie ściany: - tapetą z włókna szklanego i pomalowanie farbą lateksową lub - płytką ścienną (pomieszczenia higieniczno-sanitarne); kolor wg rysunków aranżacji PW-AR-9/14
1,5 cm	tynk cementowo-wapienny / tynk gipsowy
12 cm	ściana murowana z bloczków silikatowych
1,5 cm	tynk cementowo-wapienny / tynk gipsowy
-	wykończenie ściany: - tapetą z włókna szklanego i pomalowanie farbą lateksową lub - płytką ścienną (pomieszczenia higieniczno-sanitarne); kolor wg rysunków aranżacji PW-AR-9/14

SNw5	ŚCIANA WEWNĘTRZNA
1,5 cm	wykończenie ściany pod pracę dla grafika / tynk cementowo-wapienny + GŁADŹ
20 cm	ściana żelbetowa - szyb windowy

SNw6	ŚCIANA WEWNĘTRZNA
-	wykończenie ściany: - tapetą z włókna szklanego i pomalowanie farbą lateksową lub - płytką ścienną (pomieszczenia higieniczno-sanitarne); kolor wg rysunków aranżacji PW-AR-9/14
1,5 cm	tynk cementowo-wapienny / tynk gipsowy
18 cm	ściana murowana z bloczków silikatowych
1,5 cm	tynk cementowo-wapienny / tynk gipsowy
-	wykończenie ściany: - tapetą z włókna szklanego i pomalowanie farbą lateksową lub - płytką ścienną (pomieszczenia higieniczno-sanitarne); kolor wg rysunków aranżacji PW-AR-9/14

SNw7	ŚCIANA WEWNĘTRZNA
-	wykończenie ściany: - tapetą z włókna szklanego i pomalowanie farbą lateksową lub - płytką ścienną (pomieszczenia higieniczno-sanitarne); kolor wg rysunków aranżacji PW-AR-9/14
12,5 cm	- płyty gips-karton i włókno-karton z podwójnym opłytowaniem 2,5cm - stelaż z wypełnieniem z wełny mineralnej akustycznej 7,5cm - płyty gips-karton i włókno-karton z podwójnym opłytowaniem 2,5cm
-	wykończenie ściany: - tapetą z włókna szklanego i pomalowanie farbą lateksową lub - płytką ścienną (pomieszczenia higieniczno-sanitarne); kolor wg rysunków aranżacji PW-AR-9/14
15 cm	~~panele akustyczne wg projektu wykonawczego wnętrz~~

DOKUMENTACJA POWYKONAWCZA

Dział Inwestycji
wpłynęło dnia
0 2 PAŹ. 2020
L.dz. ....

Fundusze Europejskie Program Regionalny
promuje łódzkie
Unia Europejska Europejski Fundusz Rozwoju Regionalnego

Kierownik Budowy
mgr inż. Piotr Stawiarz
upr. bud. SWK/0006/OWOK/04

KANON ARCHITEKCI JANDER ZUTEREK S.C.
ul. Wólczańska 73, 90-515 Łódź, tel. 42 637 22 90
www.kanon-architekci.pl

TYTUŁ PROJEKTU:	PROJEKT WYKONAWCZY PRZEBUDOWY, NADBUDOWY I ROZBUDOWY ZESPOŁU DAWNYCH WARSZTATÓW NA POTRZEBY "CENTRUM KOMIKSU I NARRACJI INTERAKTYWNEJ" W ŁODZI PRZY UL. TARGOWEJ 1/3 KATEGORIA IX WRAZ Z INSTALACJAMI NA TERENIE: WODY, KANALIZACJI SANITARNEJ I DESZCZOWEJ ORAZ INSTALACJAMI ELEKTRYCZNYMI I TELETECHNICZNYMI ORAZ ROZBIÓRKĄ BUDYNKU MAGAZYNOWEGO
INWESTOR:	EC1 ŁÓDŹ - MIASTO KULTURY W ŁODZI
ADRES INWESTYCJI:	UL. TARGOWA 1/3 90-022 ŁÓDŹ DZ. NR EWID. 180/50, 180/51 I FRAGMENTY DZ. NR EWID.: 180/52, 180/58, 180/66 OBRĘB S-6
TYTUŁ RYS.:	RZUT II PIĘTRA CZ. 1 RZUT ARCHITEKTONICZNY
NR RYS.:	PW-AR-05
PODPIS:	
BRANŻA:	ARCHITEKTURA
GŁ. PROJEKTANT	mgr inż. arch. Piotr Zuterek upr.bud. nr 105/87/WŁ
PROJEKTANT	mgr inż. arch. Małgorzata Knapek
WSPÓŁPRACA	mgr inż. arch. Mariusz Cieślak
WSPÓŁPRACA	mgr inż. arch. Karolina Owczarek
WSPÓŁPRACA	mgr inż. arch. Michał Chodkiewicz
WSPÓŁPRACA	Małgorzata Rutkowska

DATA	22.09.2020	SKALA	1 : 50	REWIZJA	5