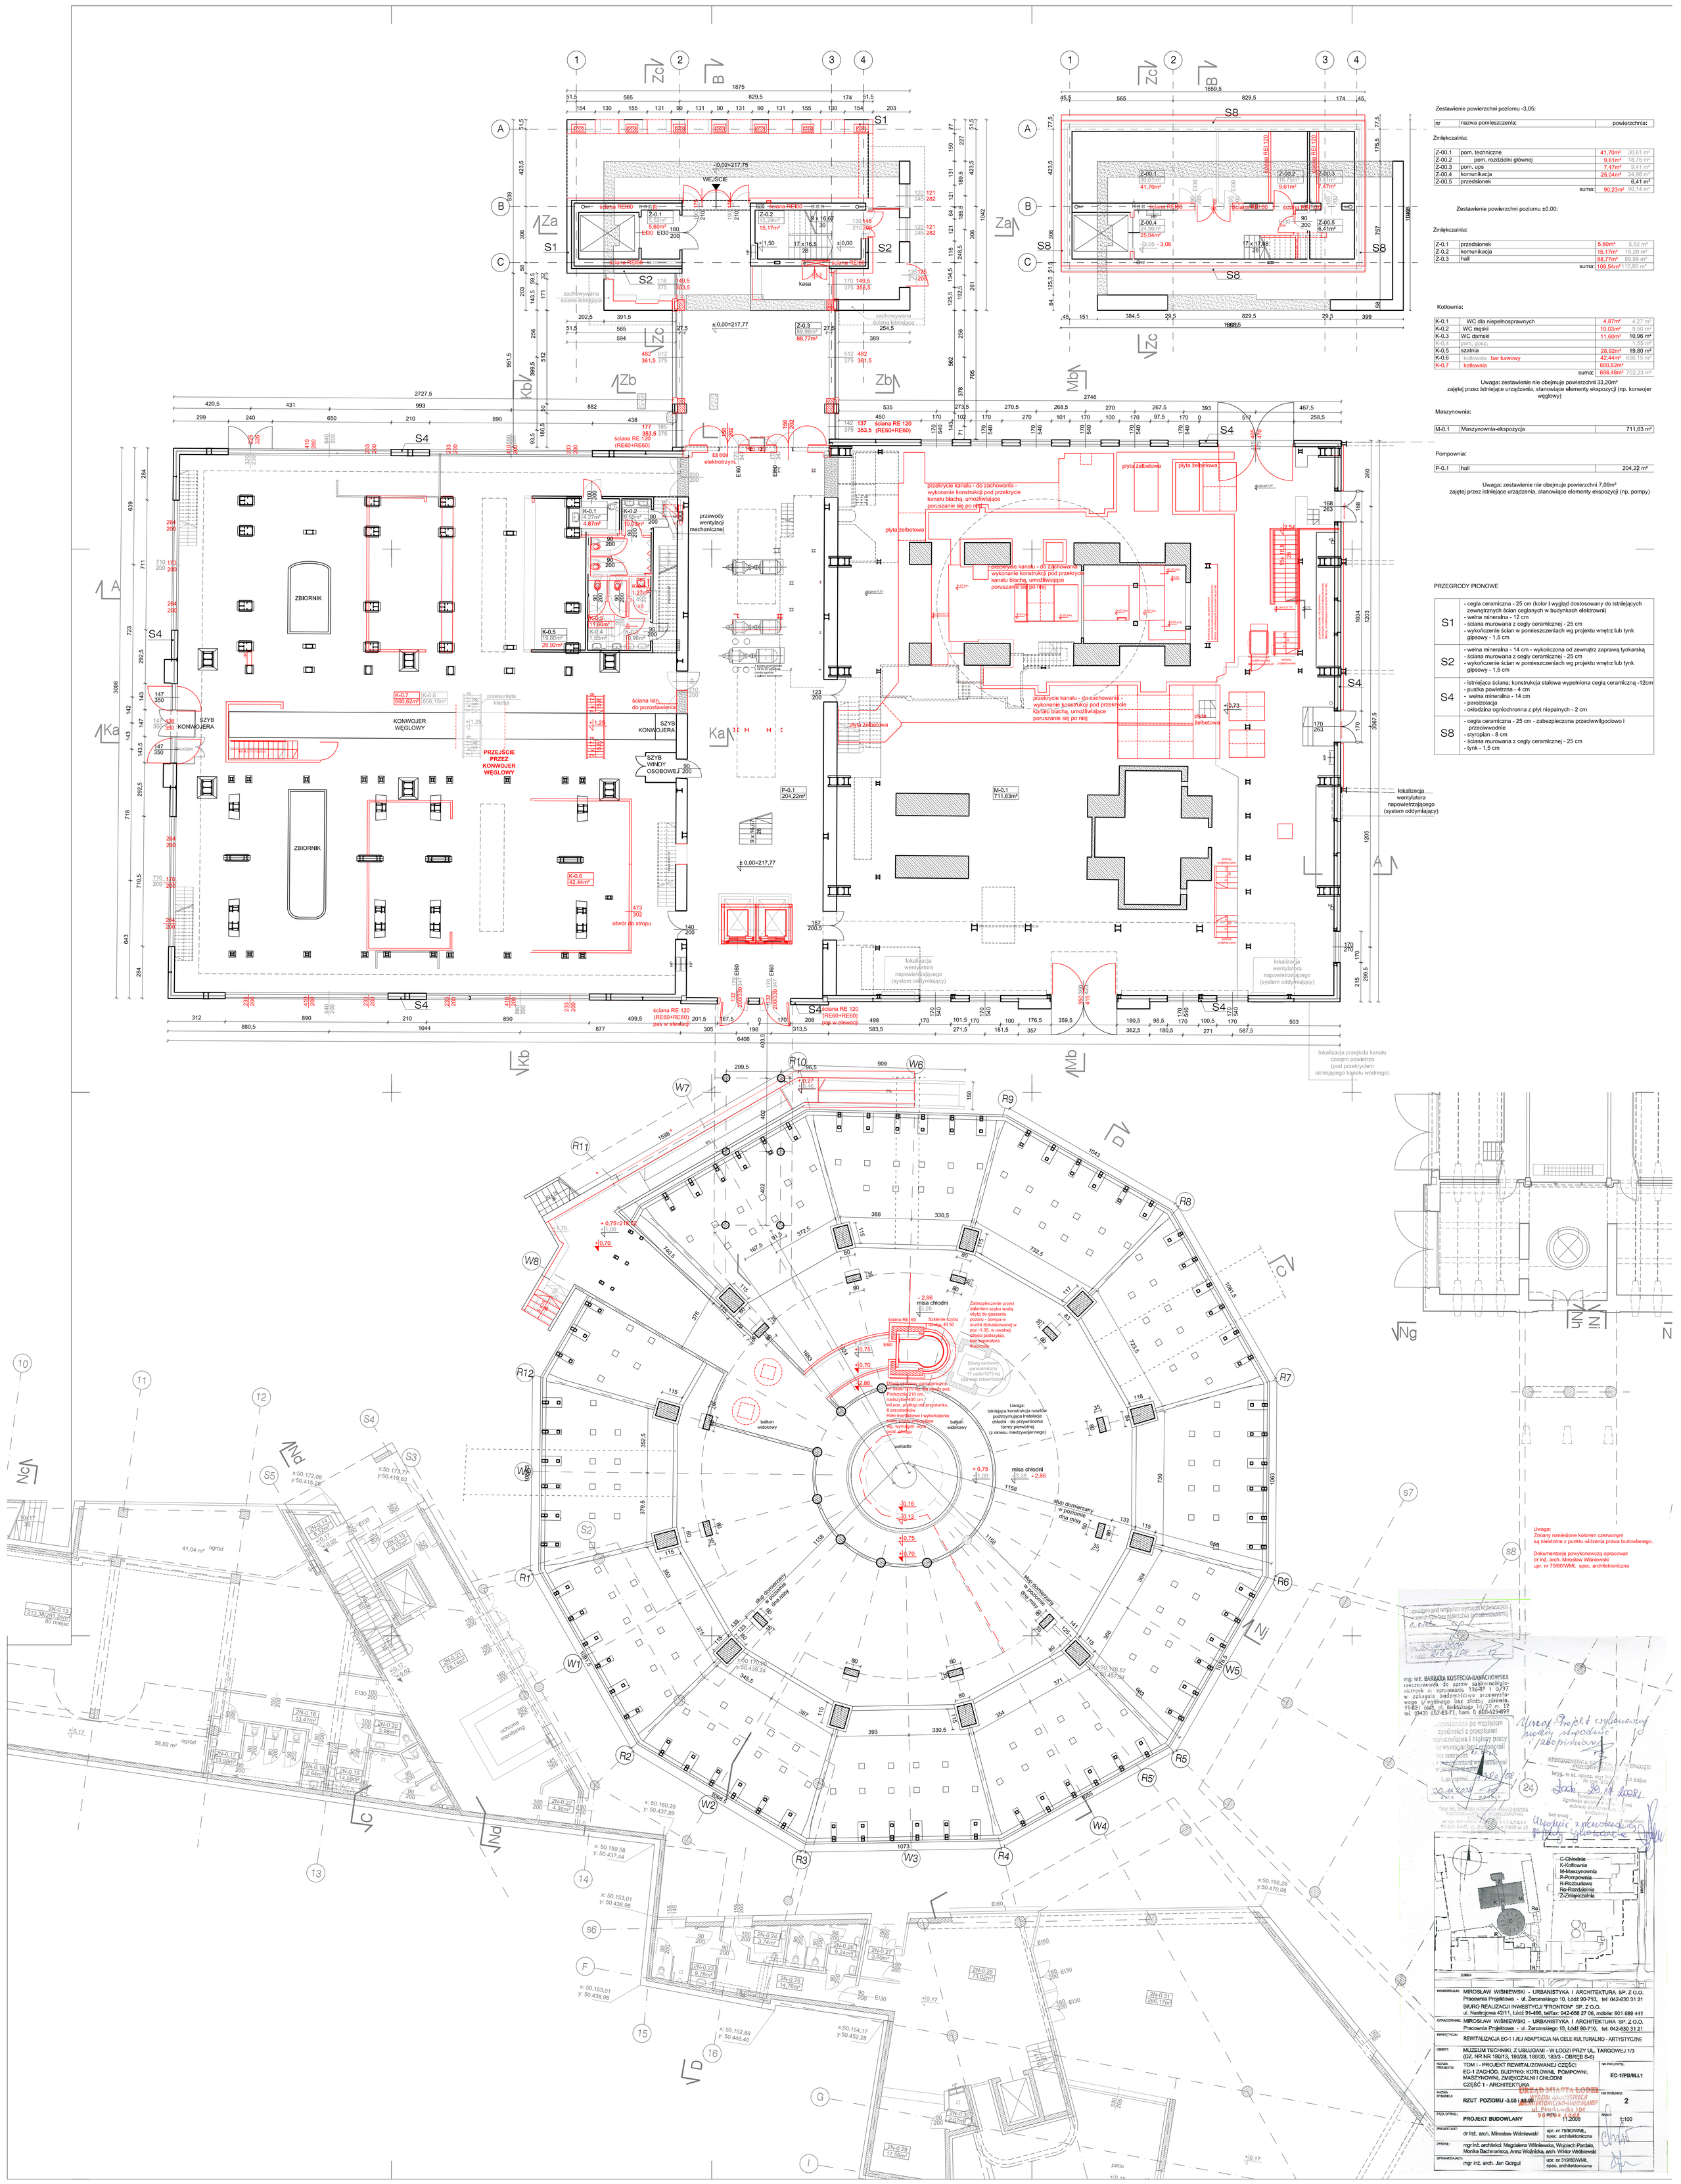

Zestawienie powierzchni poziomu -3,05:

nr	nazwa pomieszczenia:	powierzchnia:	
Zmiękczalnia:			
Z-00.1	pom. techniczne	41,70m²	30,61 m²
Z-00.2	pom. rozdzielni głównej	9,61m²	18,75 m²
Z-00.3	pom. ups	7,47m²	9,41 m²
Z-00.4	komunikacja	25,04m²	24,98 m²
Z-00.5	przedsionek	6,41 m²	
	suma:	90,23m²	90,14 m²

Zestawienie powierzchni poziomu ±0,00:

Zmiękczalnia:			
Z-0.1	przedsionek	5,60m²	5,52 m²
Z-0.2	komunikacja	15,17m²	15,29 m²
Z-0.3	hall	88,77m²	89,99 m²
	suma:	109,54m²	110,80 m²

Kotłownia:

K-0.1	WC dla niepełnosprawnych	4,87m²	4,27 m²
K-0.2	WC męski	10,03m²	9,50 m²
K-0.3	WC damski	11,60m²	10,96 m²
K-0.4	pom. gosp.		1,55 m²
K-0.5	szatnia	28,92m²	19,80 m²
K-0.6	kotłownia bar kawowy	42,44m²	656,15 m²
K-0.7	kotłownia	600,62m²	
	suma:	698,48m²	702,23 m²

Uwaga: zestawienie nie obejmuje powierzchni 33,20m² zajętej przez istniejące urządzenia, stanowiące elementy ekspozycji (np. konwojer węglowy)

Maszynownia:

M-0.1	Maszynownia-ekspozycja	711,63 m²

Pompownia:

P-0.1	hall	204,22 m²

Uwaga: zestawienie nie obejmuje powierzchni 7,09m² zajętej przez istniejące urządzenia, stanowiące elementy ekspozycji (np. pompy)

PRZEGRODY PIONOWE

S1	- cegła ceramiczna - 25 cm (kolor i wygląd dostosowany do istniejących zewnętrznych ścian ceglanych w budynkach elektrowni) - wełna mineralna - 12 cm - ściana murowana z cegły ceramicznej - 25 cm - wykończenie ścian w pomieszczeniach wg projektu wnętrz lub tynk głpsowy - 1,5 cm
S2	- wełna mineralna - 14 cm - wykończona od zewnątrz zaprawą tynkarską - ściana murowana z cegły ceramicznej - 25 cm - wykończenie ścian w pomieszczeniach wg projektu wnętrz lub tynk głpsowy - 1,5 cm
S4	- istniejąca ściana: konstrukcja stalowa wypełniona cegłą ceramiczną -12cm - pustka powietrzna - 4 cm - wełna mineralna - 14 cm - paroizolacja - okładzina ognichronna z płyt niepalnych - 2 cm
S8	- cegła ceramiczna - 25 cm - zabezpieczona przeciwwilgociowo i przeciwwodnie - styropian - 8 cm - ściana murowana z cegły ceramicznej - 25 cm - tynk - 1,5 cm

Uwaga:
Zmiany naniesione kolorem czerwonym są nieistotne z punktu widzenia prawa budowlanego.

Dokumentację powykonawczą opracował:
dr inż. arch. Mirosław Wiśniewski
upr. nr 79/80/WMI, spec. architektoniczna

C-Chłodnia
K-Kotłownia
M-Maszynownia
P-Pompownia
R-Rozbudowa
Ro-Rozdzielnia
Z-Zmiękczalnia

KONSORCJUM:	MIROSŁAW WIŚNIEWSKI - URBANISTYKA I ARCHITEKTURA SP. Z O.O. Pracownia Projektowa - ul. Żeromskiego 10, Łódź 90-710, tel: 042-630 31 21 BIURO REALIZACJI INWESTYCJI "FRONTON" SP. Z O.O. ul. Nastrojowa 42/11, Łódź 91-496, tel/fax: 042-658 27 06, mobile: 601 689 411
OPRACOWANIE:	MIROSŁAW WIŚNIEWSKI - URBANISTYKA I ARCHITEKTURA SP. Z O.O. Pracownia Projektowa - ul. Żeromskiego 10, Łódź 90-710, tel: 042-630 31 21
INWESTYCJA:	REWITALIZACJA EC-1 I JEJ ADAPTACJA NA CELE KULTURALNO - ARTYSTYCZNE
OBIEKT:	MUZEUM TECHNIKI, Z USŁUGAMI - W ŁODZI PRZY UL. TARGOWEJ 1/3 (DZ. NR NR 180/13, 180/28, 180/30, 183/3 - OBRĘB S-6)
NAZWA PROJEKTU:	TOM I - PROJEKT REWITALIZOWANEJ CZĘŚCI: EC-1 ZACHÓD. BUDYNKI: KOTŁOWNI, POMPOWNI, MASZYNOWNI, ZMIĘKCZALNI I CHŁODNI CZĘŚĆ 1 - ARCHITEKTURA
NR PROJEKTU:	EC-1/PB/MLL1
NAZWA RYSUNKU:	RZUT POZIOMU -3,05 i ±0,00
NR RYSUNKU:	2
FAZA OPRAC.:	PROJEKT BUDOWLANY
DATA:	11.2008
SKALA:	1:100
PROJEKTANT:	dr inż. arch. Mirosław Wiśniewski — upr. nr 79/80/WMI, spec. architektoniczna
ZESPÓŁ:	mgr inż. architekci: Magdalena Wiśniewska, Wojciech Pardala, Monika Bachmańska, Anna Woźnicka, arch. Wiktor Wróblewski
SPRAWDZAJĄCY:	mgr inż. arch. Jan Gorgul — upr. nr 319/80/WMI, spec. architektoniczna

UZGODNIONO PRZEZ ZARZĄD MIASTA ŁODZI WYDZIAŁ ARCHITEKTONICZNO-BUDOWLANY ul. Piotrkowska 104 90-004 Łódź